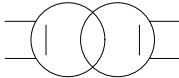


SIMB.	REF.	DESCRIPCION
	HMI	PANEL DE OPERACIÓN LOCAL (SALA TABLEROS)
	T°	CENTRAL DE CONTROL DE TEMPERATURA TRANSFORMADORES DE OPERACION TIPO SECO. TECSYSTEM MODELO T-154
	-T0	TRANSFORMADOR DE OPERACION PRINCIPAL 13,2/√3kV/0,22kV 25 kVA MONOFASICO, TIPO SECO, TRAMAQ
	-Q1L1	SECCIONADOR DE CORTE VISIBLE 15 kV.
	-F1L1	DESCARGADOR DE SOBRETENSION POLIMERICO OXIDO DE ZINC 12kV; 10kA, DOSEN MOD. PV 10/12
	LDF	LINEA DE FUERZA

CONFORME A OBRA	FIRMA:	
 MINISTERIO DE TRANSPORTE	ACLARACION:	
	Ing. Juan H. Talpone Representante Técnico Siemens S.A.	
AS BUILT	FECHA:	OS APROBACION NRO.:
	03/05/19	
		PLANILLA:

	CONFORME A OBRA	03/05/19	M.S.C	J.E.P.	J.H.T.
	APTO PARA CONSTRUCCIÓN	21/10/15	D.S.B.	J.E.P.	J.H.T.
	MODIFICACIONES VARIAS	24/09/15	D.S.B.	J.E.P.	J.H.T.
	PARA APROBACIÓN	09/06/15	D.S.B.	J.E.P.	J.H.T.
REV.	TIPO DE MODIFICACION	FECHA	EJEC.	CONTR.	APROBO

PROYECTO: MODERNIZACIÓN DEL FFCC Gral. ROCA			
	FECHA	NOMBRE	FIRMA
DIB.	21/10/15	D. BUTTORI	
REV.	21/10/15	J. PIAGGIO	
APR.	21/10/15	H. TALPONE	
Hojas:		Esc.:	
1/2		S/E	
BID2982 – PAT DON BOSCO SISTEMA DE DISTRIBUCION M.T. 13,2kV LDF ESQUEMA TRIFILAR			
Tolerancias:		Sustituye a:	Sustituido por:
 MINISTERIO DE TRANSPORTE		INFORMACION CONFIDENCIAL PROHIBIDA SU DIVULGACION Se reserva la propiedad de este diseño y por lo tanto no puede ser reproducido o cedido a terceros sin su autorización escrita.	ARCHIVO: BID2982-100-DB-E-EU-0002_I
			Plano N°
			BID2982-100-DB-E-EU-0002
			A3 Rev. 1

N° CONTRATISTA:

TESUR
SIEMENS


Proye.:
REV.:
APR:

2

1

2

1

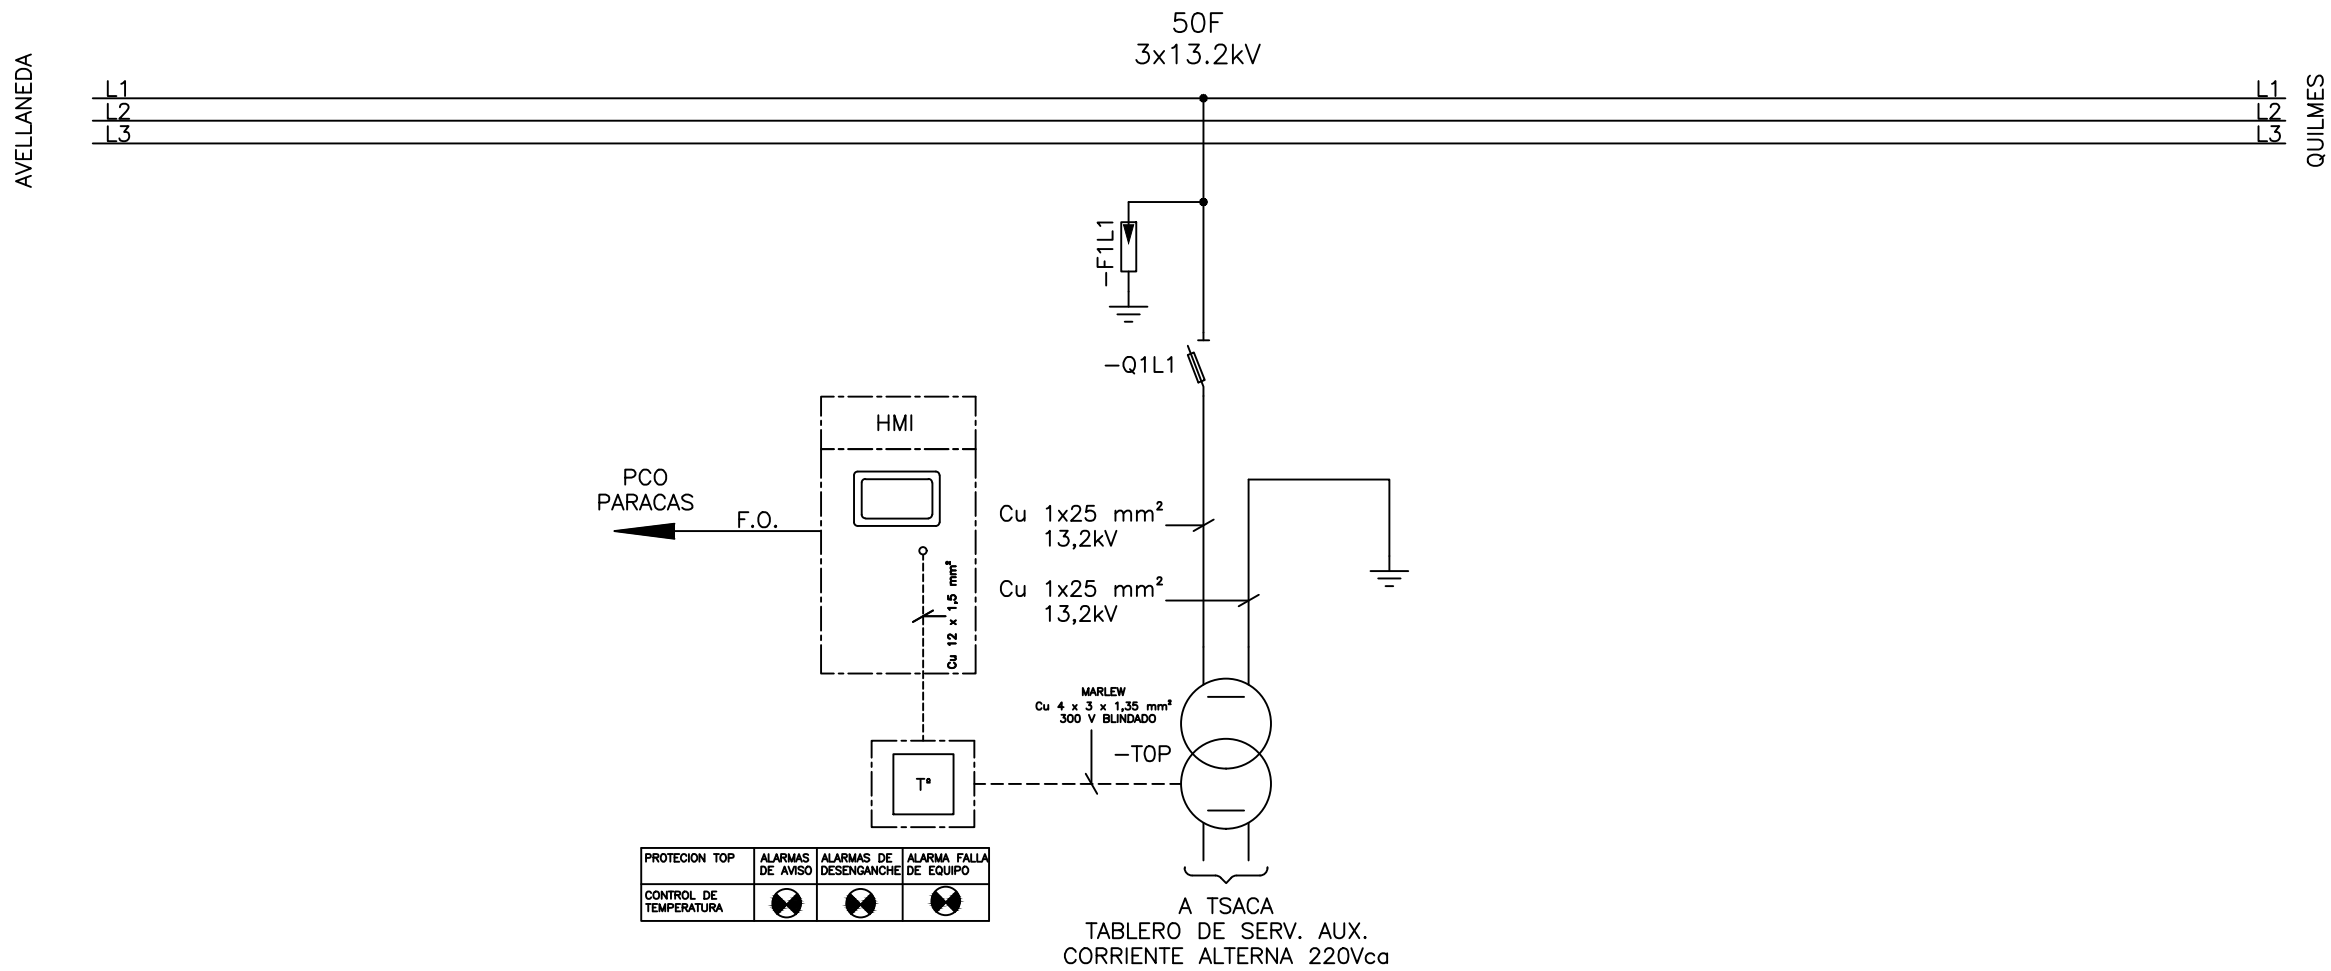

CONFORME A OBRA		FIRMA:	
 MINISTERIO DE TRANSPORTE	ACLARACION: Ing Juan H. Talpone Representante Técnico Siemens S.A.		
	FECHA:	OS APROBACION NRO.:	PLANILLA:
	03/05/19		
AS BUILT			

1	CONFORME A OBRA	03/05/19	M.S.C	J.E.P.	J.H.T.	PROYECTO: MODERNIZACIÓN DEL FFCC Gral. ROCA				ARCHIVO: BID2982-100-DB-E-EU-0002_I			BID2982 – PAT DON BOSCO SISTEMA DE DISTRIBUCION M.T. 13,2kV LDF ESQUEMA TRIFILAR	
2	APTO PARA CONSTRUCCIÓN	21/10/15	D.S.B.	J.E.P.	J.H.T.		FECHA	NOMBRE	FIRMA	Hoja: 2/2	Sigue:	A3		
3	AGREGADO DE REFERENCIAS	24/09/15	D.S.B.	J.E.P.	J.H.T.	DIB.	21/10/15	D. BUTTOR		Plano N°		Rev.		
4	PARA APROBACIÓN	09/06/15	D.S.B.	J.E.P.	J.H.T.	REV.	21/10/15	J. PIAGGIO						
REV.	TIPO DE MODIFICACION	FECHA	EJEC.	CONTR.	APROBO	APR.	21/10/15	H. TALPONE		BID2982-100-DB-E-EU-0002		I		