

N° CONTRATISTA:

Proye.: 1

REV.: 1

APR:

2

2

1

1

CONFORME A OBRA



MINISTERIO DEL TRANSPORTE

AS BUILT

FIRMA:

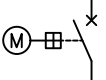
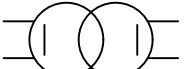
ACLARACION: Ing Juan H. Talpone
Representante Técnico
Siemens S.A.

FECHA: 10/04/19

OS APROBACION NRO.:

PLANILLA:

REFERENCIAS:

SIMB.	REF.	DESCRIPCION	SIMB.	REF.	DESCRIPCION	SIMB.	REF.	DESCRIPCION
	+JA01 +JA03	CELDA DE MEDIA TENSION AISLADA EN GAS SF6 SIEMENS 8DA12 2x25kV, BIPOLAR, 50Hz, 25kA CELDA ENTRADA DE LINEA CON INTERRUPTOR 1250A		-F1L1 -F1L2	DESCARGADOR DE SOBRETENSION 45kV, 10kA, Uc=36kV, TAMAÑO S3, CONNEX PFISTERER		50-x	MÁXIMA CORRIENTE POR TIEMPO DEFINIDO SIEMENS 75T63
	+JA02 +JA04	CELDA DE MEDIA TENSION AISLADA EN GAS SIEMENS 8DA12 2x25kV, BIPOLAR, 50Hz, 25kA CELDA SALIDA DE LINEA CON SECCIONADOR 1250A		-F2L1 -F2L2	DESCARGADOR DE SOBRETENSION POLIMERICO 36kV, 10kA, DOSEN		50BF	FALLA INTERRUPTOR SIEMENS 75T63
	-Q1,-Q10	SECCIONADOR DE TRES POSICIONES 1250A SIEMENS MANDO MOTORIZADO 110Vcc		-F3	DESCARGADOR DE SOBRETENSION 3kV, In=1500A, Icc=50kA SIEMENS SITRAS SCD		51	PROTECCION DE SOBRECORRIENTE DE TIEMPO INVERSO SIEMENS 75T63
	-Q0	INTERRUPTOR DE POTENCIA AL VACIO 1250A SIEMENS 31,5kA MANDO MOTORIZADO 110Vcc		-F4	DESCARGADOR DE SOBRETENSION OZn, 42 kV, 10kA, MC LEAN		74TC	SUPERVISIÓN DE CIRCUITO DE DISPARO SIEMENS 75T63
	-Q11	SECCIONADOR FUSIBLE UNIPOLAR BAJO CARGA LAGO LVPIVru COMANDO MANUAL, FUSIBLE 2A		-AT1 -AT2	AUTOTRANSFORMADOR EN ACEITE 50kV/25kV CHINA RAILWAY 6000 kVA ONAN		79	RECIERRE SIEMENS 75T63
	-T1L1 -T1L2	TRANSFORMADOR DE CORRIENTE SIEMENS 4MC4 (1) NUCLEO DE PROTECCION 1250A/1A ext. 120% 2,5 VA Cl. 5P10/1 (dual close) (2) NUCLEO DE MEDICION 600-1200A/1A 2,5 VA Cl. 0.5 FS5		-TOA	TRANSFORMADOR DE OPERACION AUXILIAR 27,5kV/0,22kV 25 kVA MONOFASICO, TIPO SECO, TRAMAQ		MD	MULTIMEDIDOR DIGITAL SIEMENS SENTRON PAC 3200
				21	PROTECCION DE DISTANCIA SIEMENS 75T63		LC	LINEA DE CONTACTO
	-T5L1 -T5L2	TRANSFORMADOR DE TENSION SIEMENS 4MT7 27,5kV/0,1kV 10 VA Cl. 3P/0,5 (dual close)		25	VERIFICACION DE SINCRONISMO SIEMENS 75T63		LA	LINEA DE ALIMENTACION
				25	VERIFICACION DE SINCRONISMO SIEMENS 75T63		LP	LINEA DE PROTECCION
	-X51 -X52	DETECTOR DE TENSION CAPACITIVO SIEMENS SISTEMA LRM		27	PROTECCION DE MINIMA TENSION SIEMENS 75T63		VA	VIA ASCENDENTE
	-S2 -S3	TERMINAL PFISTERER CONEX		49	PROTECCION DE SOBRECARGA TERMICA SIEMENS 75T63		VD	VIA DESCENDENTE
	HMI	PANEL DE OPERACIÓN LOCAL (SALA TABLEROS)						
	CBAL	TABLEROS DE ALARMAS DE AVISO Y DESENGANCHE						

CONFORME A OBRA



MINISTERIO DEL TRANSPORTE

AS BUILT

FIRMA:

ACLARACION: Ing Juan H. Talpone
Representante Técnico
Siemens S.A.

FECHA: 10/04/19

OS APROBACION NRO.:

PLANILLA:

PROYECTO: MODERNIZACIÓN DEL FFCC Gral. ROCA

FECHA	NOMBRE	FIRMA
DIB. 16/01/17	D. BUTTORI	
REV. 16/01/17	J. PIAGGIO	
APR. 16/01/17	H. TALPONE	

Hojas: 1/2 Esc.: S/E

Tolerancias:

Sustituye a:

Sustituido por:



MINISTERIO DE TRANSPORTE

INFORMACION CONFIDENCIAL PROHIBIDA SU DIVULGACION
Se reserva la propiedad de este diseño y por lo tanto no puede ser reproducido o cedido a terceros sin su autorización escrita.

ARCHIVO: BID2982-100-AV-E-EU-0001_I
Plano N°
BID2982-100-AV-E-EU-0001

A3
Rev. I

CONFORME A OBRA



MINISTERIO DEL
TRANSPORTE

AS BUILT

FIRMA:

ACLARACION:

Ing Juan H. Talpone
Representante Técnico
Siemens S.A.

FECHA:

10/04/19

OS APROBACION
NRO.:

PLANILLA:

VÍA ASCENDENTE

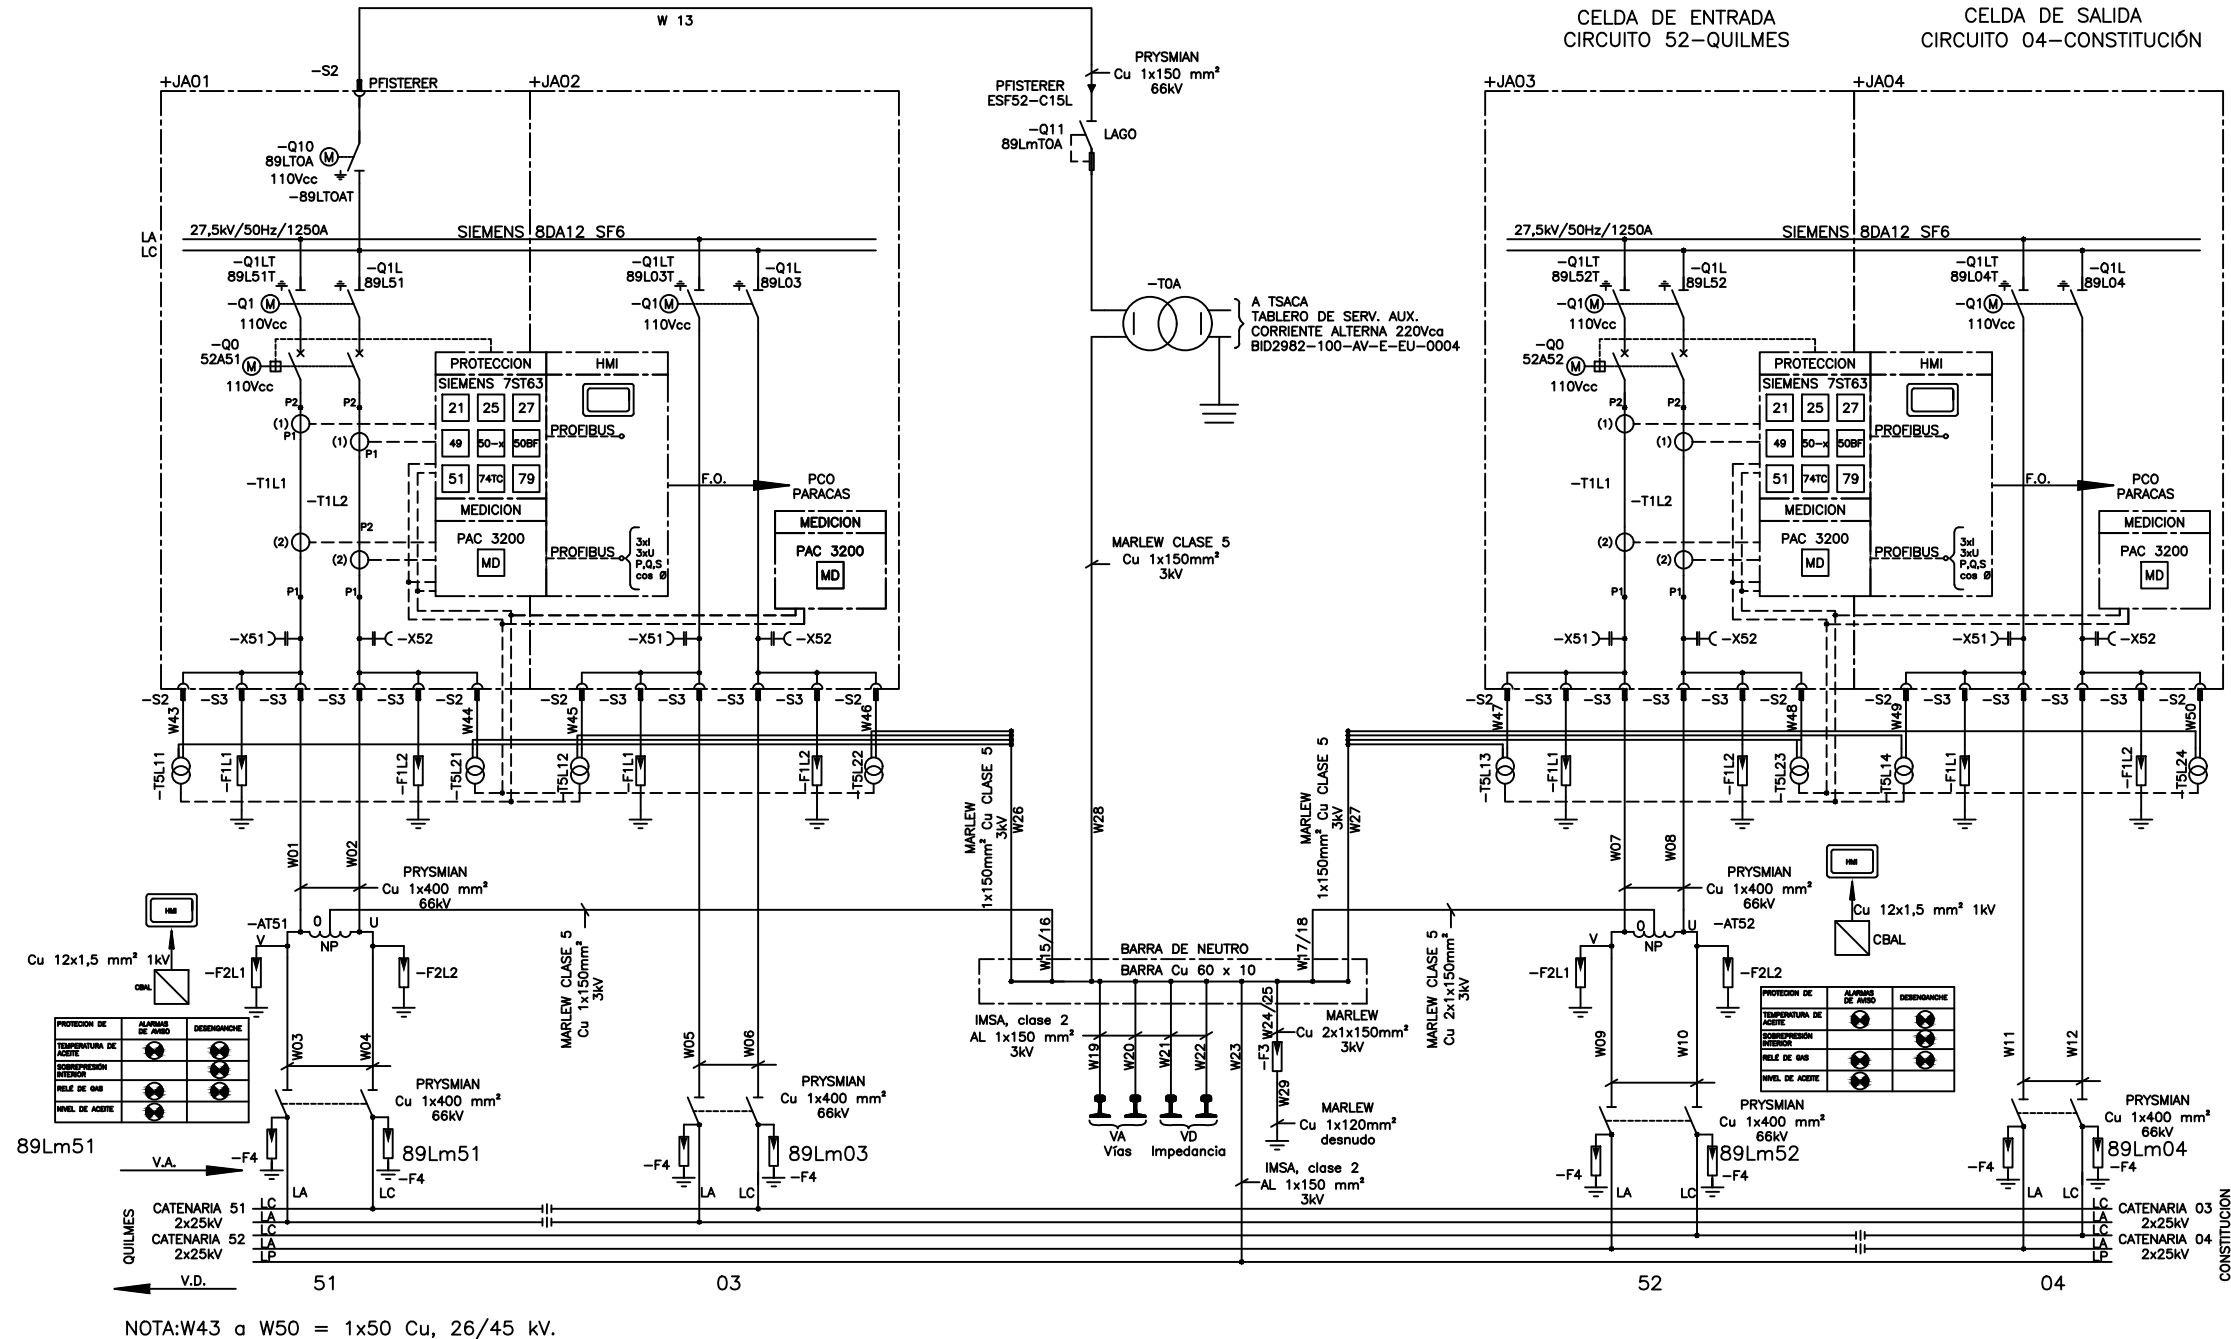
CELDA DE ENTRADA
CIRCUITO 51-QUILMES

CELDA DE SALIDA
CIRCUITO 03-CONSTITUCIÓN

VÍA DESCENDENTE

CELDA DE ENTRADA
CIRCUITO 52-QUILMES

CELDA DE SALIDA
CIRCUITO 04-CONSTITUCIÓN



NOTA: W43 a W50 = 1x50 Cu, 26/45 kV.

1	CONFORME A OBRA	10/04/19	M.S.C	J.E.P.	J.H.T.	PROYECTO: MODERNIZACIÓN DEL FCC Gral. ROCA	ARCHIVO: BID2982-100-AV-E-EU-0001_I	BID2982 - PSA AVELLANEDA	
0	APTO PARA CONSTRUCCIÓN	16/01/17	D.S.B.	J.E.P.	J.H.T.	FECHA	NOMBRE	SISTEMA DE ALIMENTACION DE TRACCION	
C	RESP. OS-SC-L5-0222/MODIFICACIONES VARIAS	01/07/16	D.S.B.	J.E.P.	J.H.T.	DIB.	16/01/17	25 kV	
B	MODIFICACIONES VARIAS	24/09/15	D.S.B.	J.E.P.	J.H.T.	REV.	16/01/17	ESQUEMA UNI/BIFILAR	
REV.	TIPO DE MODIFICACION	FECHA	EJEC.	CONTR.	APROBO	APR.	16/01/17		