

N° CONTRATISTA:

TESUR
SIEMENS

Proye.: 1
REV.:
APR:

REFERENCIAS:

SIMB.	REF.	DESCRIPCION	SIMB.	REF.	DESCRIPCION	SIMB.	REF.	DESCRIPCION
	+JA01 +JA03	CELDA DE MEDIA TENSION AISLADA EN GAS SF6 SIEMENS 8DA12 2x27,5kV, BIPOLAR, 50Hz, 25ka CELDA ENTRADA DE LINEA CON INTERRUPTOR 1250A		-F1L1 -F1L2	DESCARGADOR DE SOBRETENSION 45kV, 10kA, Uc=36kV, TAMAÑO S3, CONNEX PFISTERER		50-x	MÁXIMA CORRIENTE POR TIEMPO DEFINIDO SIEMENS 75T63
	+JA02 +JA04	CELDA DE MEDIA TENSION AISLADA EN GAS SIEMENS 8DA12 2x27,5kV, BIPOLAR, 50Hz, 25ka CELDA SALIDA DE LINEA CON SECCIONADOR 1250A		-F2L1 -F2L2	DESCARGADOR DE SOBRETENSION POLIMERICO 36kV, 10kA, DOSEN		50BF	FALLA INTERRUPTOR SIEMENS 75T63
	-Q1,-Q10	SECCIONADOR DE TRES POSICIONES 1250A SIEMENS MANDO MOTORIZADO 110Vcc		-F3	DESCARGADOR DE SOBRETENSION 3kV, In=1500A, Icc=50kA SIEMENS SITRAS SCD		51	PROTECCION DE SOBRECORRIENTE DE TIEMPO INVERSO SIEMENS 75T63
	-Q0	INTERRUPTOR DE POTENCIA AL VACIO 1250A SIEMENS 31,5ka MANDO MOTORIZADO 110Vcc		-AT7 -AT8	AUTOTRANSFORMADOR EN ACEITE 50kV/25kV LOS CONCE 6000 kVA ONAN		74TC	SUPERVISIÓN DE CIRCUITO DE DISPARO SIEMENS 75T63
	-Q11	SECCIONADOR FUSIBLE UNIPOLAR BAJO CARGA LAGO LVPIVru COMANDO MANUAL, FUSIBLE 2A		-TOA	TRANSFORMADOR DE OPERACION AUXILIAR 27,5kV/0,22kV 25 kVA MONOFASICO, TIPO SECO, TRAMAQ		79	RECIERRE SIEMENS 75T63
	-T1L1 -T1L2	TRANSFORMADOR DE CORRIENTE SIEMENS 4MC4 (1) NUCLEO DE PROTECCION 1250A/1A ext. 120% 2,5 VA Cl. 5P10/1 (dual clase) (2) NUCLEO DE MEDICION 600-1200A/1A 2,5 VA Cl. 0.5 FS5		21	PROTECCION DE DISTANCIA SIEMENS 75T63		MD	MULTIMEDIDOR DIGITAL SIEMENS SENTRON PAC 3200
				25	VERIFICACION DE SINCRONISMO SIEMENS 75T63		LC	LINEA DE CONTACTO
	-T5L1 -T5L2	TRANSFORMADOR DE TENSION SIEMENS 4MU3 27,5kV/0,1kV 10 VA Cl. 3P/0,5 (dual clase)		27	PROTECCION DE MINIMA TENSION SIEMENS 75T63		LP	LINEA DE PROTECCION
							VA	VIA ASCENDENTE
	-X51 -X52	DETECTOR DE TENSION CAPACITIVO SIEMENS SISTEMA LRM		49	PROTECCION DE SOBRECARGA TERMICA SIEMENS 75T63		VD	VIA DESCENDENTE
	-S2 -S3	TERMINAL PFISTERER CONEX						
	HMI	PANEL DE OPERACIÓN LOCAL (SALA TABLEROS)						
	CBAL	TABLEROS DE ALARMAS DE AVISO Y DESENGANCHE						

CONFORME A OBRA

MINISTERIO DE TRANSPORTE

AS BUILT

FIRMA:

ACLARACION: Ing Juan H. Talpone
Representante Técnico
Siemens S.A.

FECHA:

COPIA CONTROLADA
NRO.:

PLANILLA:

	CONFORME A OBRA	21/11/19	A.N.	A.N.	J.H.T.
	RESP OS-0348-E-0223-19	03/05/19	M.S.C	J.E.P	J.H.T
	SE AGREGAN CELDAS FUTURAS.	16/01/17	D.S.B.	J.E.P.	J.H.T.
	PARA APROBACIÓN	25/10/16	D.S.B.	J.E.P.	J.H.T
REV.	TIPO DE MODIFICACION	FECHA	EJEC.	CONTR.	APROBO

PROYECTO: MODERNIZACIÓN DEL FFCC Gral. ROCA

	FECHA	NOMBRE	FIRMA	BID2982 - PSA BERAZATEGUI		
DIB.	16/01/17	D. BUTTORI		SISTEMA ALIMENTACION DE TRACCION		
REV.	16/01/17	J. PIAGGIO		25 kV		
APR.	16/01/17	H. TALPONE		ESQUEMA UNI/BIFILAR		
Hojas:		Esc.:				
1/2		S/E				
Tolerancias:			Sustituye a:		Sustituido por:	
			INFORMACION CONFIDENCIAL PROHIBIDA SU DIVULGACION Se reserva la propiedad de este diseño y por lo tanto no puede ser reproducido o cedido a terceros sin su autorización escrita.		ARCHIVO: BID2982-100-BE-E-EU-0001_C Plano N°	A3
MINISTERIO DE TRANSPORTE					BID2982-100-EB-E-EU-0001	Rev. C


N° CONTRATISTA:

APR:

Proye.:

SIEMENS

TESUR

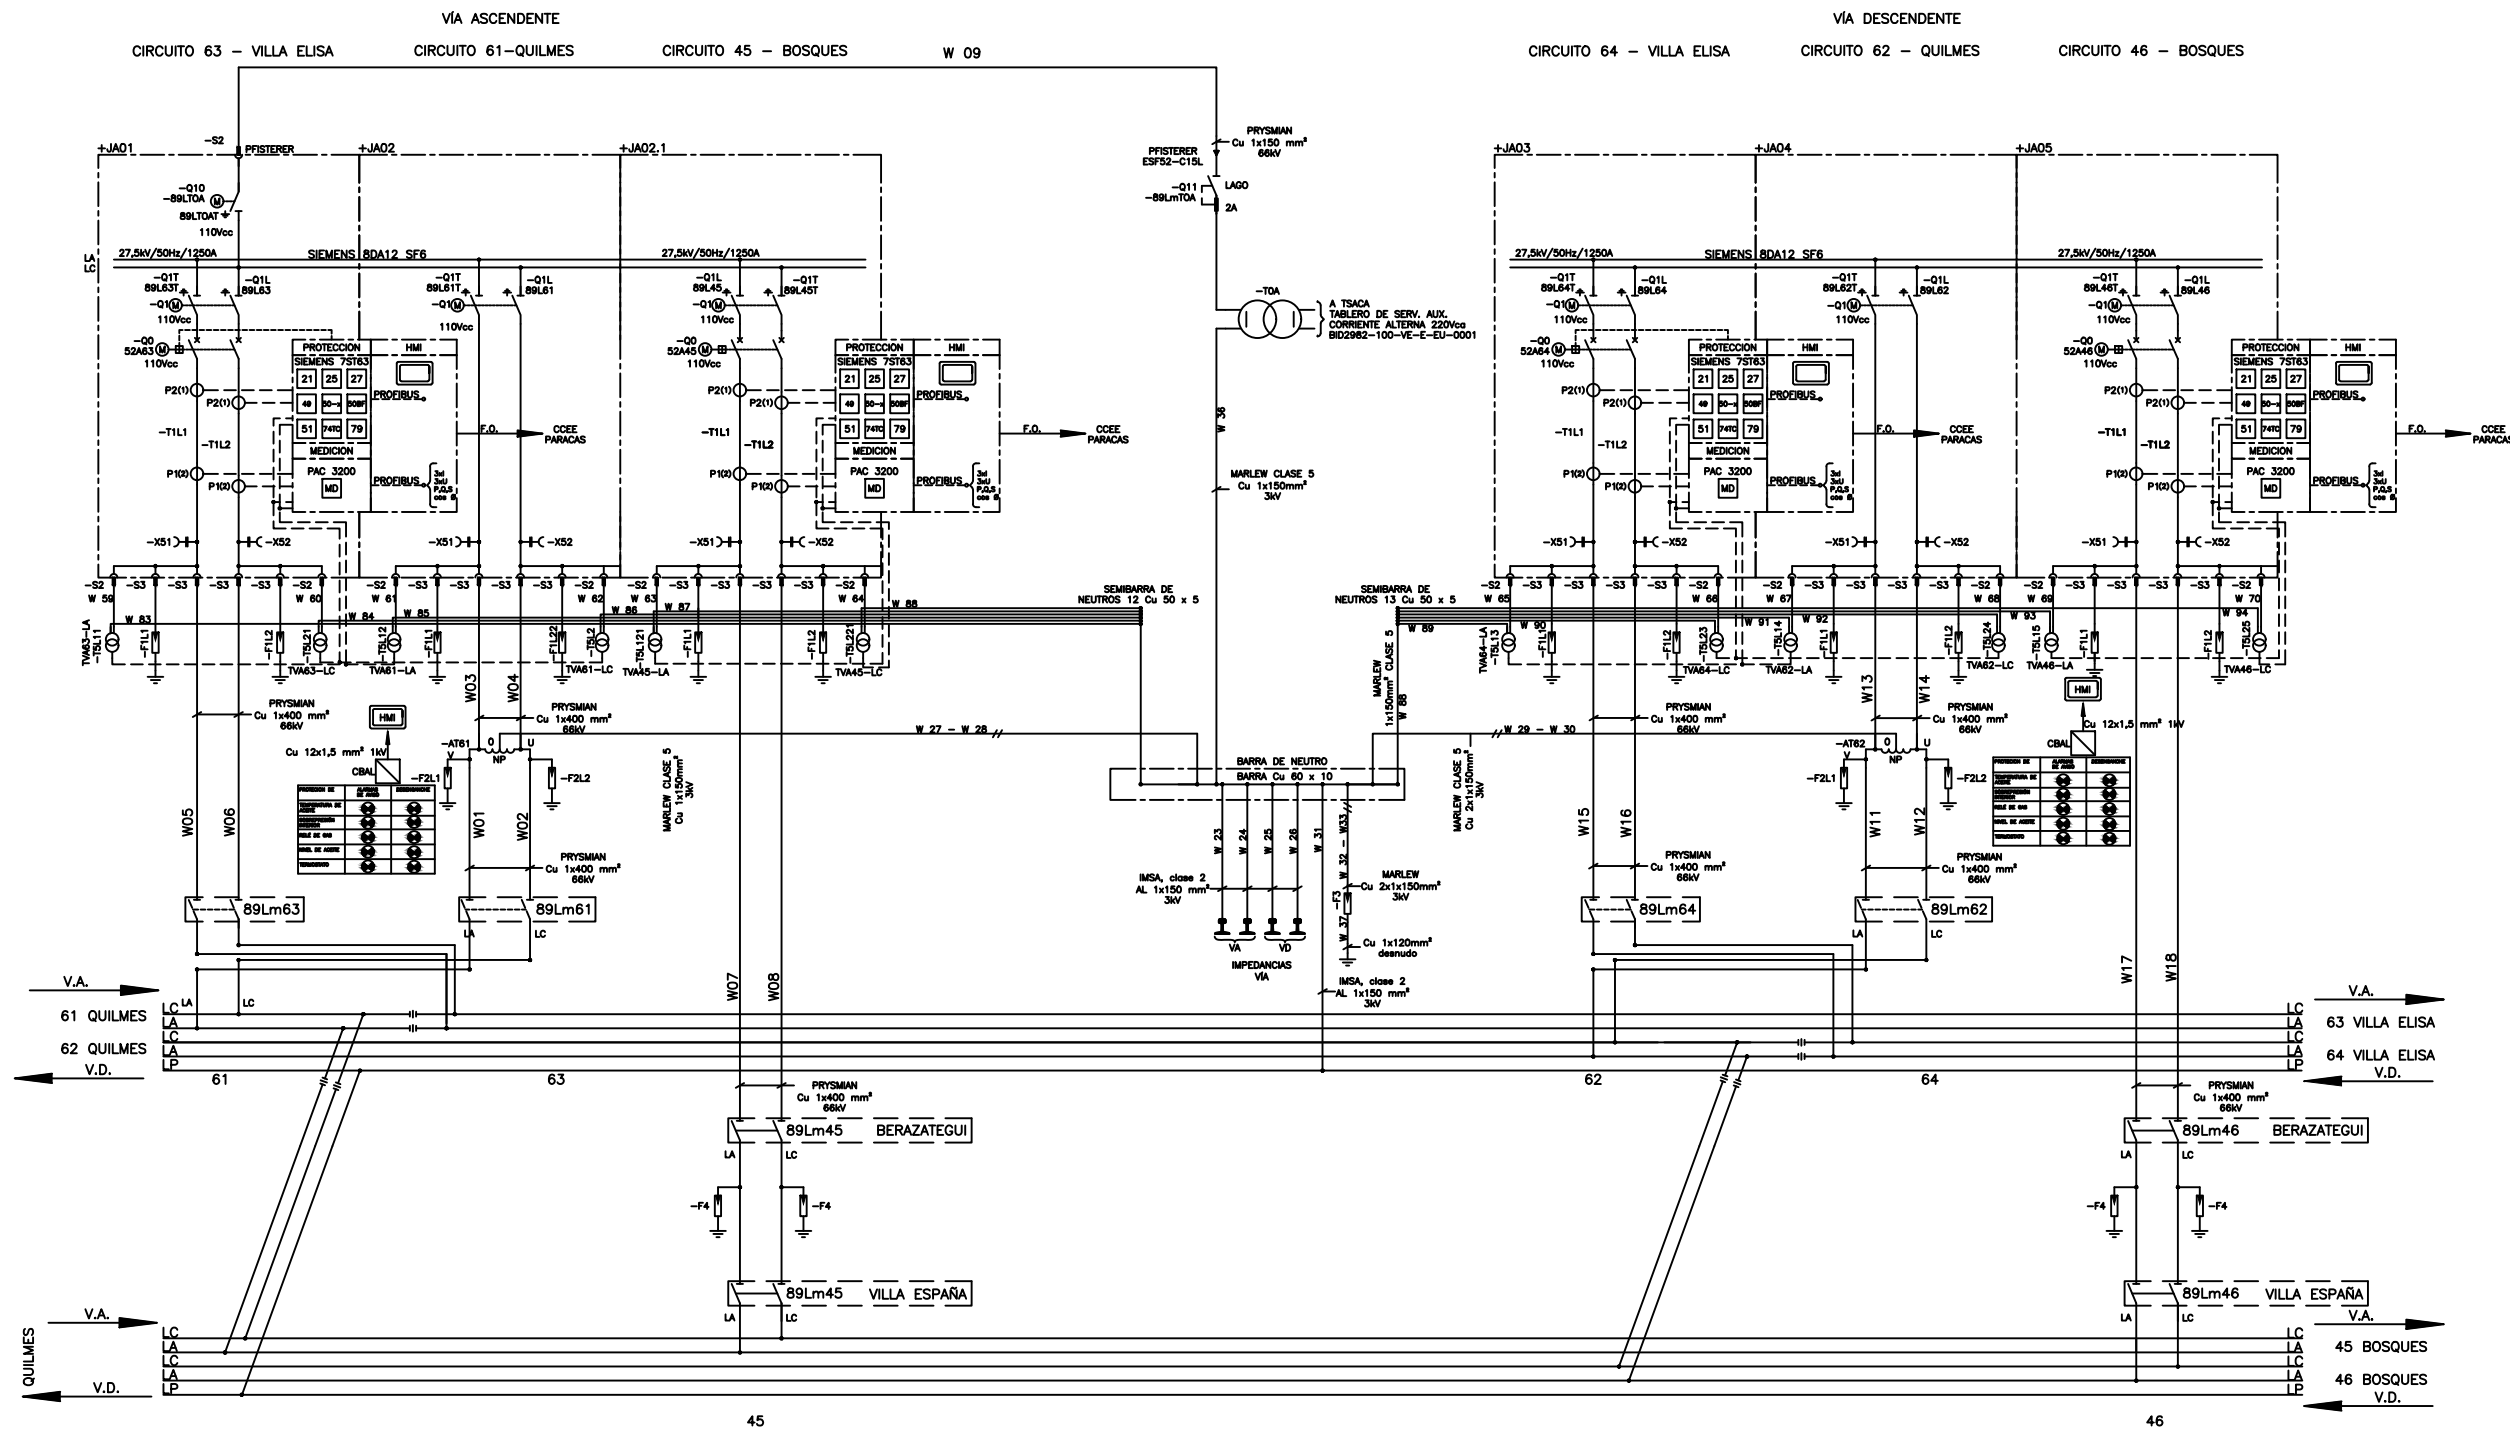

CONFORME A OBRA	
	
MINISTERIO DE TRANSPORTE	
AS BUILT	
FIRMA:	
ACLARACION: Ing Juan H. Talpone Representante Técnico Siemens S.A.	
FECHA:	COPIA CONTROLADA NRO.:
PLANILLA:	

1	CONFORME A OBRA	21/11/19	A.N.	A.N.	J.H.T.	PROYECTO: MODERNIZACIÓN DEL FFCC Gral. ROCA	ARCHIVO: BID2982-100-BE-E-EU-0001_I	BID2982 - PSA BERAZATEGUI		
2	RESP OS-0348-E-0223-19	03/05/19	M.S.C	J.E.P	J.H.T	FECHA	NOMBRE	FIRMA	SISTEMA ALIMENTACION DE TRACCION	
3	SE AGREGAN CELDAS FUTURAS	13/09/16	D.S.B.	J.E.P	J.H.T.	DIB.	18/04/16	D. BUTTORI	25 kV	
4	PARA APROBACIÓN	25/11/15	D.S.B.	J.E.P	J.H.T.	REV.	18/04/16	J. PIAGGIO	ESQUEMA UNI/BIFILAR	
REV.	TIPO DE MODIFICACION	FECHA	EJEC.	CONTR.	APROBO	APR.	18/04/16	H. TALPONE		