

N° CONTRATISTA:

SIEMENS


TESUR

APR:

REV.:

Proye.:

REFERENCIAS:

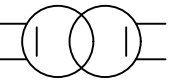SIMB.	REF.	DESCRIPCION	SIMB.	REF.	DESCRIPCION	SIMB.	REF.	DESCRIPCION
				-F1L1 -F1L2	DESCARGADOR DE SOBRETENSION 45kV, 10kA, Uc=36kV, TAMAÑO S3, CONNEX PFISTERER		50-x	MÁXIMA CORRIENTE POR TIEMPO DEFINIDO SIEMENS 7SJ64
				-F2L1 -F2L2	DESCARGADOR DE SOBRETENSION POLIMERICO 36kV, 10kA, DOSEN		50BF	FALLA INTERRUPTOR SIEMENS 7SJ64
	-Q1,-Q2	SECCIONADOR DE TRES POSICIONES 1250A SIEMENS MANDO MOTORIZADO 110Vcc		-F3	DESCARGADOR DE SOBRETENSION 3kV, In=1500A, Icc=50kA SIEMENS SITRAS SCD		51	PROTECCION DE SOBRECORRIENTE DE TIEMPO INVERSO SIEMENS 7SJ64
	-Q0	INTERRUPTOR DE POTENCIA AL VACIO 1250A SIEMENS 31,5kA MANDO MOTORIZADO 110Vcc					74TC	SUPERVISIÓN DE CIRCUITO DE DISPARO SIEMENS 7SJ64
	-Q11	SECCIONADOR FUSIBLE UNIPOLAR BAJO CARGA LAGO LVPIVru COMANDO MANUAL, FUSIBLE 2A		-TOA	TRANSFORMADOR DE OPERACION AUXILIAR 27,5kV/0,22kV 25 kVA MONOFASICO, TIPO SECO, TRAMAQ		79	RECIERRE SIEMENS 7SJ64
	-T1L1 -T1L2	TRANSFORMADOR DE CORRIENTE SIEMENS 4MC4 (1) NUCLEO DE PROTECCION 1250A/1A ext. 120% 2,5 VA Cl. 5P10/1 (dual clase) (2) NUCLEO DE MEDICION 600-1200A/1A 2,5 VA Cl. 0.5 FS5		59	PROTECCIÓN DE MAXIMA TENSIÓN 7SJ64		MD	MULTIMEDIDOR DIGITAL SIEMENS SENTRON PAC 3200
							LC	LINEA DE CONTACTO
							LA	LINEA DE ALIMENTACION
	-T5L1	TRANSFORMADOR DE TENSION SIEMENS 4MU3 27,5kV/0,1kV 10 VA Cl. 3P/0,5 (dual clase)					LP	LINEA DE PROTECCION
	-X51	DETECTOR DE TENSION CAPACITIVO SIEMENS SISTEMA LRM					VA	VIA ASCENDENTE
	-S2 -S3	TERMINAL PFISTERER CONEX					VD	VIA DESCENDENTE
	HMI	PANEL DE OPERACIÓN LOCAL (SALA TABLEROS)						

CONFORME A OBRA



MINISTERIO DE
TRANSPORTE

AS BUILT

FIRMA:

ACLARACION:

Ing Juan H. Talpone
Representante Técnico
Siemens S.A.

FECHA:

03/05/19

OS APROBACION
NRO.:

PLANILLA:

	CONFORME A OBRA	15/01/20	A.N.	J.H.T.	J.H.T.
	RESP OS-0353-E-0228-19	03/05/19	M.S.C.	J.E.P.	J.H.T.
	APTO PARA CONSTRUCCIÓN	12/06/18	F.N.	J.E.P.	J.H.T.
	PARA APROBACION	5/12/17	F.N.	J.E.P.	J.H.T.
REV.	TIPO DE MODIFICACION	FECHA	EJEC.	CONTR.	APROBO

PROYECTO: MODERNIZACIÓN DEL FFCC Gral. ROCA

	FECHA	NOMBRE	FIRMA	BID2982 - PSA TOLOSA SISTEMA ALIMENTACION DE TRACCION 25 kV ESQUEMA UNI/BIFILAR	
DIB.	11/12/15	A. NARVAEZ			
REV.	11/12/15	J. PIAGGIO			
APR.	11/12/15	H. TALPONE			
Hojas:		Esc.:			
1/2		S/E			

Tolerancias:	Sustituye a:	Sustituido por:	
	INFORMACION CONFIDENCIAL PROHIBIDA SU DIVULGACION Se reserva la propiedad de este diseño y por lo tanto no puede ser reproducido o cedido a terceros sin su autorización escrita.	ARCHIVO: BID2982-100-TO-E-EU-0001_I Plano N° BID2982-100-TO-E-EU-0001	A3 Rev. 1

N° CONTRATISTA:

SIEMENS

TESUR


Proye.: 1

REV.: 1


APR:

*Nota: La tensión real es 2 x 27,5kV/50Hz/1250A

FIRMA:	ACLARACION:	PLANILLA:
	Ing Juan H. Talpone Representante Técnico Siemens S.A.	
FECHA:	OS APROBACION NRO.:	
03/05/19		
CONFORME A OBRA		
MINISTERIO DE TRANSPORTE		
AS BUILT		

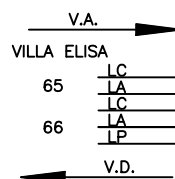

ALIMENTACIÓN DEPÓSITO DE COCHES ELÉCTRICOS

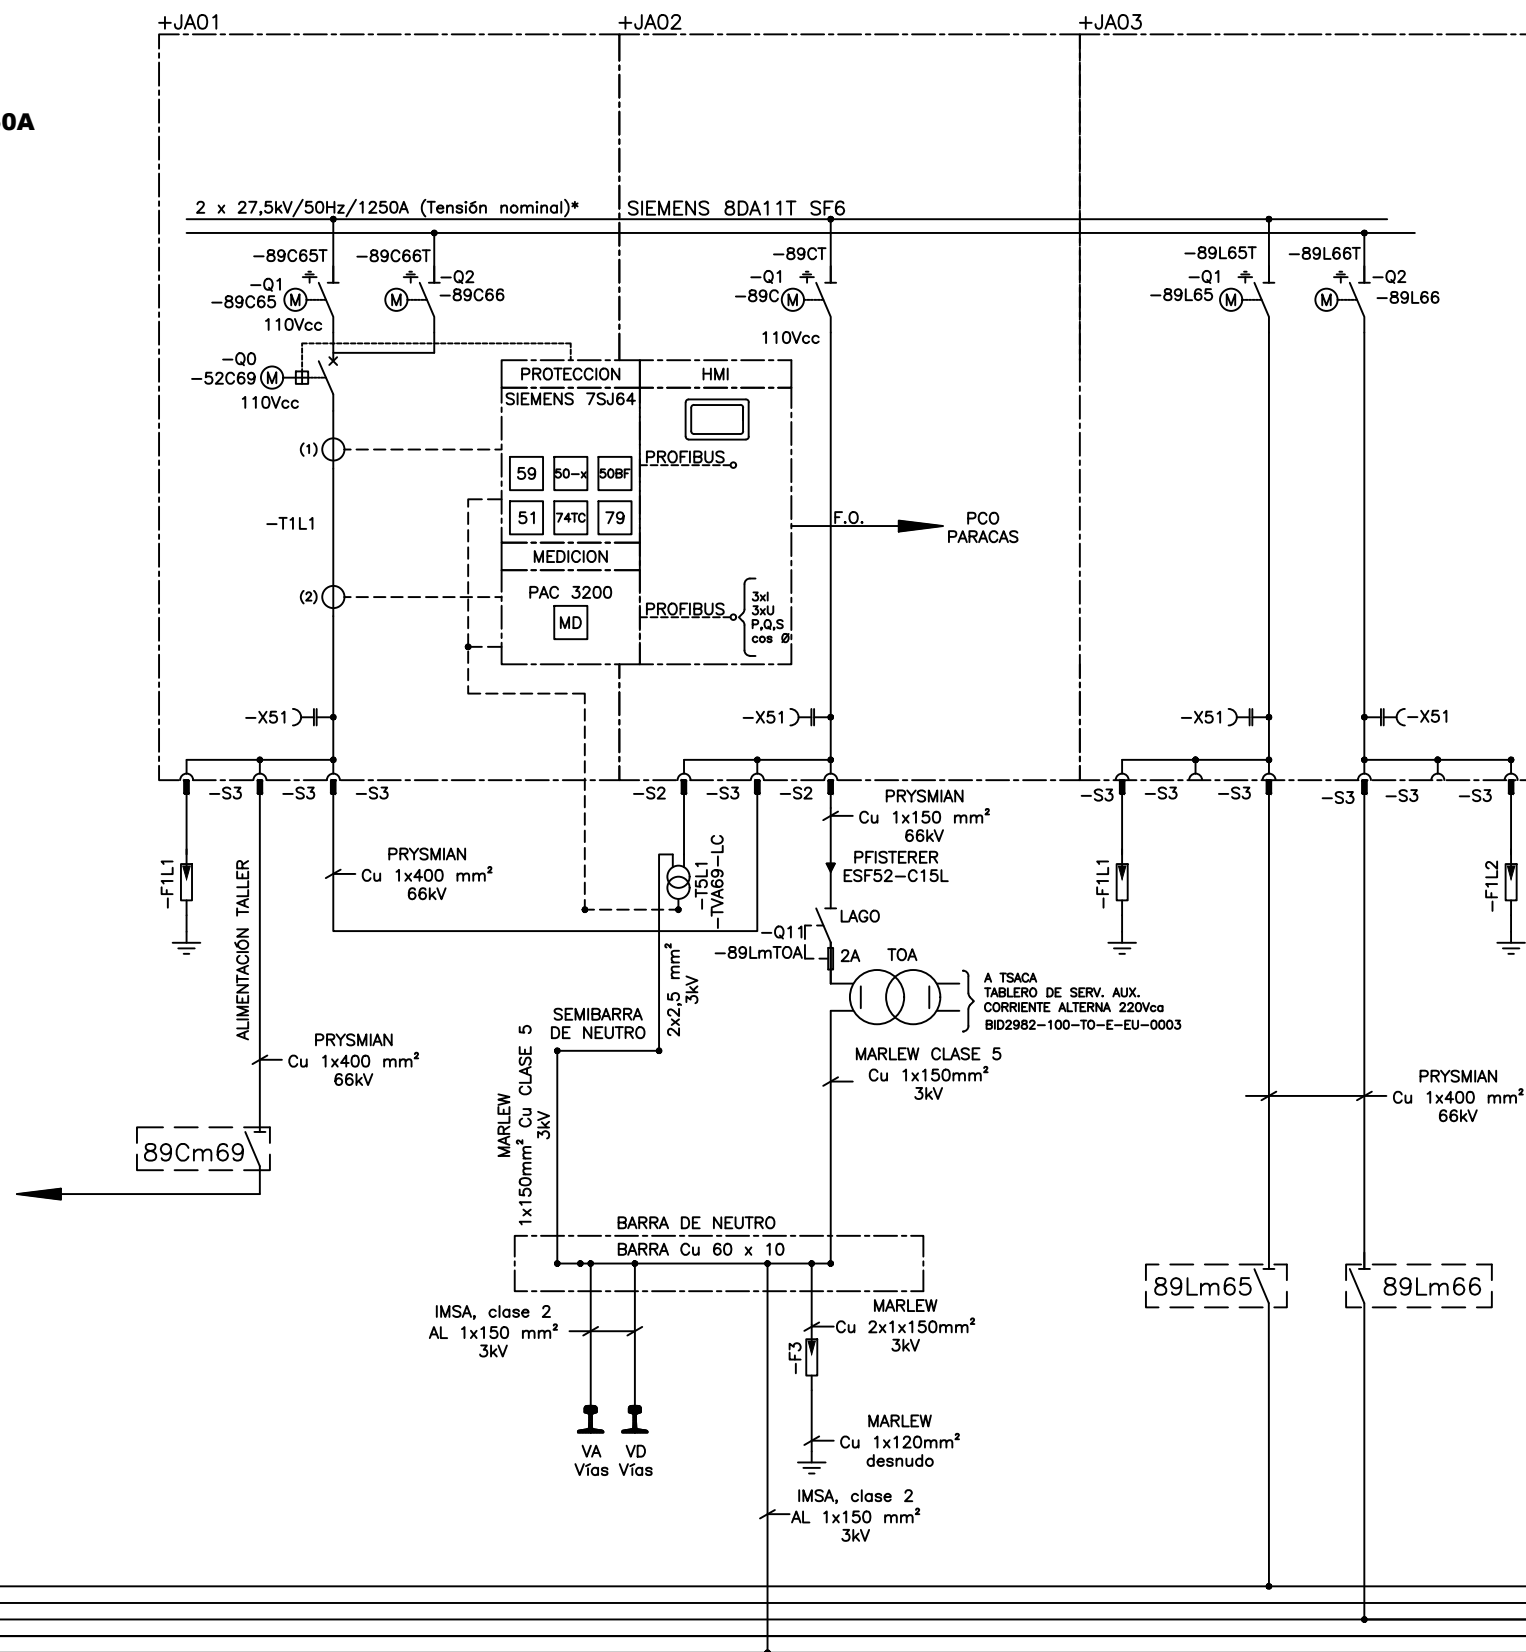

△	CONFORME A OBRA	15/01/20	A.N.	J.H.T.	J.H.T	PROYECTO: MODERNIZACIÓN DEL FFCC Gral. ROCA			ARCHIVO: BID2982-100-T0-E-EU-0001_I			BID2982 - PSA TOLOSA SISTEMA ALIMENTACION DE TRACCION 25 kV ESQUEMA UNI/BIFILAR		
△	RESP OS-0353-E-0228-19	03/05/19	M.S.C	J.E.P.	J.H.T.		FECHA	NOMBRE	FIRMA	Hoja: 2/2	Sigue:			A3
△	APTO PARA CONSTRUCCION	12/06/18	F.N.	J.E.P.	J.H.T.	DIB.	11/12/15	A. NARVAEZ		Plano N° BID2982-100-T0-E-EU-0001	Rev.			I
△	PARA APROBACIÓN	5/12/17	F.N.	J.E.P.	J.H.T.	REV.	11/12/15	J. PIAGGIO						
REV.	TIPO DE MODIFICACION	FECHA	EJEC.	CONTR.	APROBO	APR.	11/12/15	H. TALPONE						