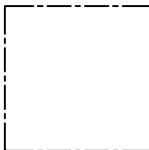
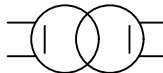


SIMB.	REF.	DESCRIPCION	SIMB.	REF.	DESCRIPCION	SIMB.	REF.	DESCRIPCION
	+K01	CELDA DE MEDIA TENSION AISLADA EN GAS SF6 SIEMENS 8DJH 13,2kv 630A CELDA DE SALIDA CON INTERRUPTOR TIPO L		-X51	DETECTOR DE TENSION CAPACITIVO TIPO VOIS+		I>	SIEMENS SIPROTEC 7SJ80 50/51 PROTECCIÓN TEMPORIZADA POR SOBRECORRIENTE POR FASE 50N/51N PROTECCION TEMPORIZADA POR SOBRECORRIENTE A TIERRA 50N(s)/51(s)1)SENSOR DE FALLA A TIERRA, FALLA A TIERRA INTERMITENTE 87 PROTECCIÓN DIFERENCIAL DE TIERRA 49 PROTECCIÓN CONTRA SOBRECARGAS 74TC SUPERVISIÓN DE CIRCUITO DE DISPARO 50BF PROTECCIÓN DE FALLA DEL INTERRUPTOR 46 PROTECCIÓN POR SOBRECORRIENTE DE SECUENCIA INVERSA 37 MONITOR DE BAJA CORRIENTE 86 BLOQUEO
	+K02	CELDA DE MEDIA TENSION AISLADA EN GAS SIEMENS 8DJH 13,2kv 630A CELDA DE SECCIONADOR FUSIBLE TIPO T		-Q2	INTERRUPTOR-SECCIONADOR DE 3 POSICIONES 630A, CON PORTAFUSIBLE MANDO MANUAL			
	+K03	CELDA DE MEDIA TENSION AISLADA EN AIRE SIEMENS 8DJH 13,2kv CELDA DE MEDICION CON SALIDA DE CABLE TIPO M		-F1	FUSIBLE ACR SIBA 17,5kv; 6A			
	-Q1	SECCIONADOR DE TRES POSICIONES 630A SIEMENS MANDO MANUAL		-TOP	TRANSFORMADOR DE OPERACION PRINCIPAL 13,2/√3kv/0,22kv 25 kVA MONOFASICO, SECO, TRAMAQ		HMI	PANEL DE OPERACIÓN LOCAL (SALA TABLEROS)
	-Q0	INTERRUPTOR DE POTENCIA AL VACIO SIEMENS 24kv; 630A 25kA MANDO MOTORIZADO 110Vcc		-P1	PUNTO FIJO DE PUESTA A TIERRA		T*	CENTRAL DE CONTROL DE TEMPERATURA TRANSFORMADORES DE OPERACION TIPO SECO. TECSYSTEM MODELO T-154
	-T1L1 -T1L2 -T1L3	TRANSFORMADOR DE TENSION 13,2/√3kv / 0,11/√3kv 20 VA CI 0,5		-F1L1 -F1L2 -F1L3 -F3TOP	DESCARGADOR DE SOBRETENSION POLIMERICO OXIDO DE ZINC 12kv; 10ka, DOSEN MOD. PV 10/12		Q1L1 Q1L2 Q1L3 Q2L1 Q2L2 Q2L3	SECCIONADOR DE CORTE VISIBLE 15 kV
	-T4L1 -T4L2 -T4L3	TRANSFORMADOR DE TENSION 13,2/√3kv / 0,11/√3kv 20 VA CI 0,5			MD		MULTIMEDIDOR SIEMENS SENTRON PAC 3200	
	-T2L1 -T2L2 -T2L3	TRANSFORMADOR DE CORRIENTE 75A/5A (SOLO PROTECCIÓN) 5 VA CI. 5P 10		U<	PROTECCIÓN MONOFÁSICA DE MÍN Y MAX. TENSION, AUTOALIMENTADO Un:17...275Vcc/Vca. SIEMENS 3UG46			
	-T3L1 -T3L2 -T3L3	TRANSFORMADOR DE CORRIENTE 75A/5A (SOLO MEDICIÓN) 10 VA CI. 0,5 FS5			LDF	LINEA DE FUERZA		

CONFORME A OBRA		FIRMA:	
 MINISTERIO DE TRANSPORTE	ACLARACION:		
	Ing Juan H. Talpone Representante Técnico Siemens S.A.		
	FECHA:	COPIA CONTROLADA NRO.:	PLANILLA:
AS BUILT	03/05/19		

	CONFORME A OBRA	03/05/19	M.S.C	J.E.P.	J.H.T.
	APTO PARA CONSTRUCCION SEGUN OS-SC-L5-1894	06/12/17	F.N.	J.E.P.	J.H.T.
	SEGUN OS-SC-L5-1757	17/11/17	F.N.	J.E.P.	J.H.T.
	SEGUN OS-SC-L5-0365	05/09/17	L.M.V.	J.E.P.	J.H.T.
REV.	TIPO DE MODIFICACION	FECHA	EJEC.	CONTR.	APROBO

PROYECTO: MODERNIZACIÓN DEL FFCC Gral. ROCA				
	FECHA	NOMBRE	FIRMA	BID2982 – PSA VILLA ELISA SISTEMA DE DISTRIBUCION EN M.T. 13,2kV LDF ESQUEMA TRIFILAR
DIB.	24/09/15	D. BUTTORI		
REV.	06/10/15	J. PIAGGIO		
APR.	06/10/15	H. TALPONE		
Hojas:		Esc.:		
1/2		S/E		
Tolerancias:			Sustituye a:	Sustituido por:
 MINISTERIO DE TRANSPORTE	INFORMACION CONFIDENCIAL PROHIBIDA SU DIVULGACION Se reserva la propiedad de este diseño y por lo tanto no puede ser reproducido o cedido a terceros sin su autorización escrita.		ARCHIVO: BID2982-100-VE-E-EU-0002_I Plano N° BID2982-100-VE-E-EU-0002	A3 Rev. 1

N° CONTRATISTA:

SIEMENS

TESUR


APR:

REV.:

Proye.:

2

1

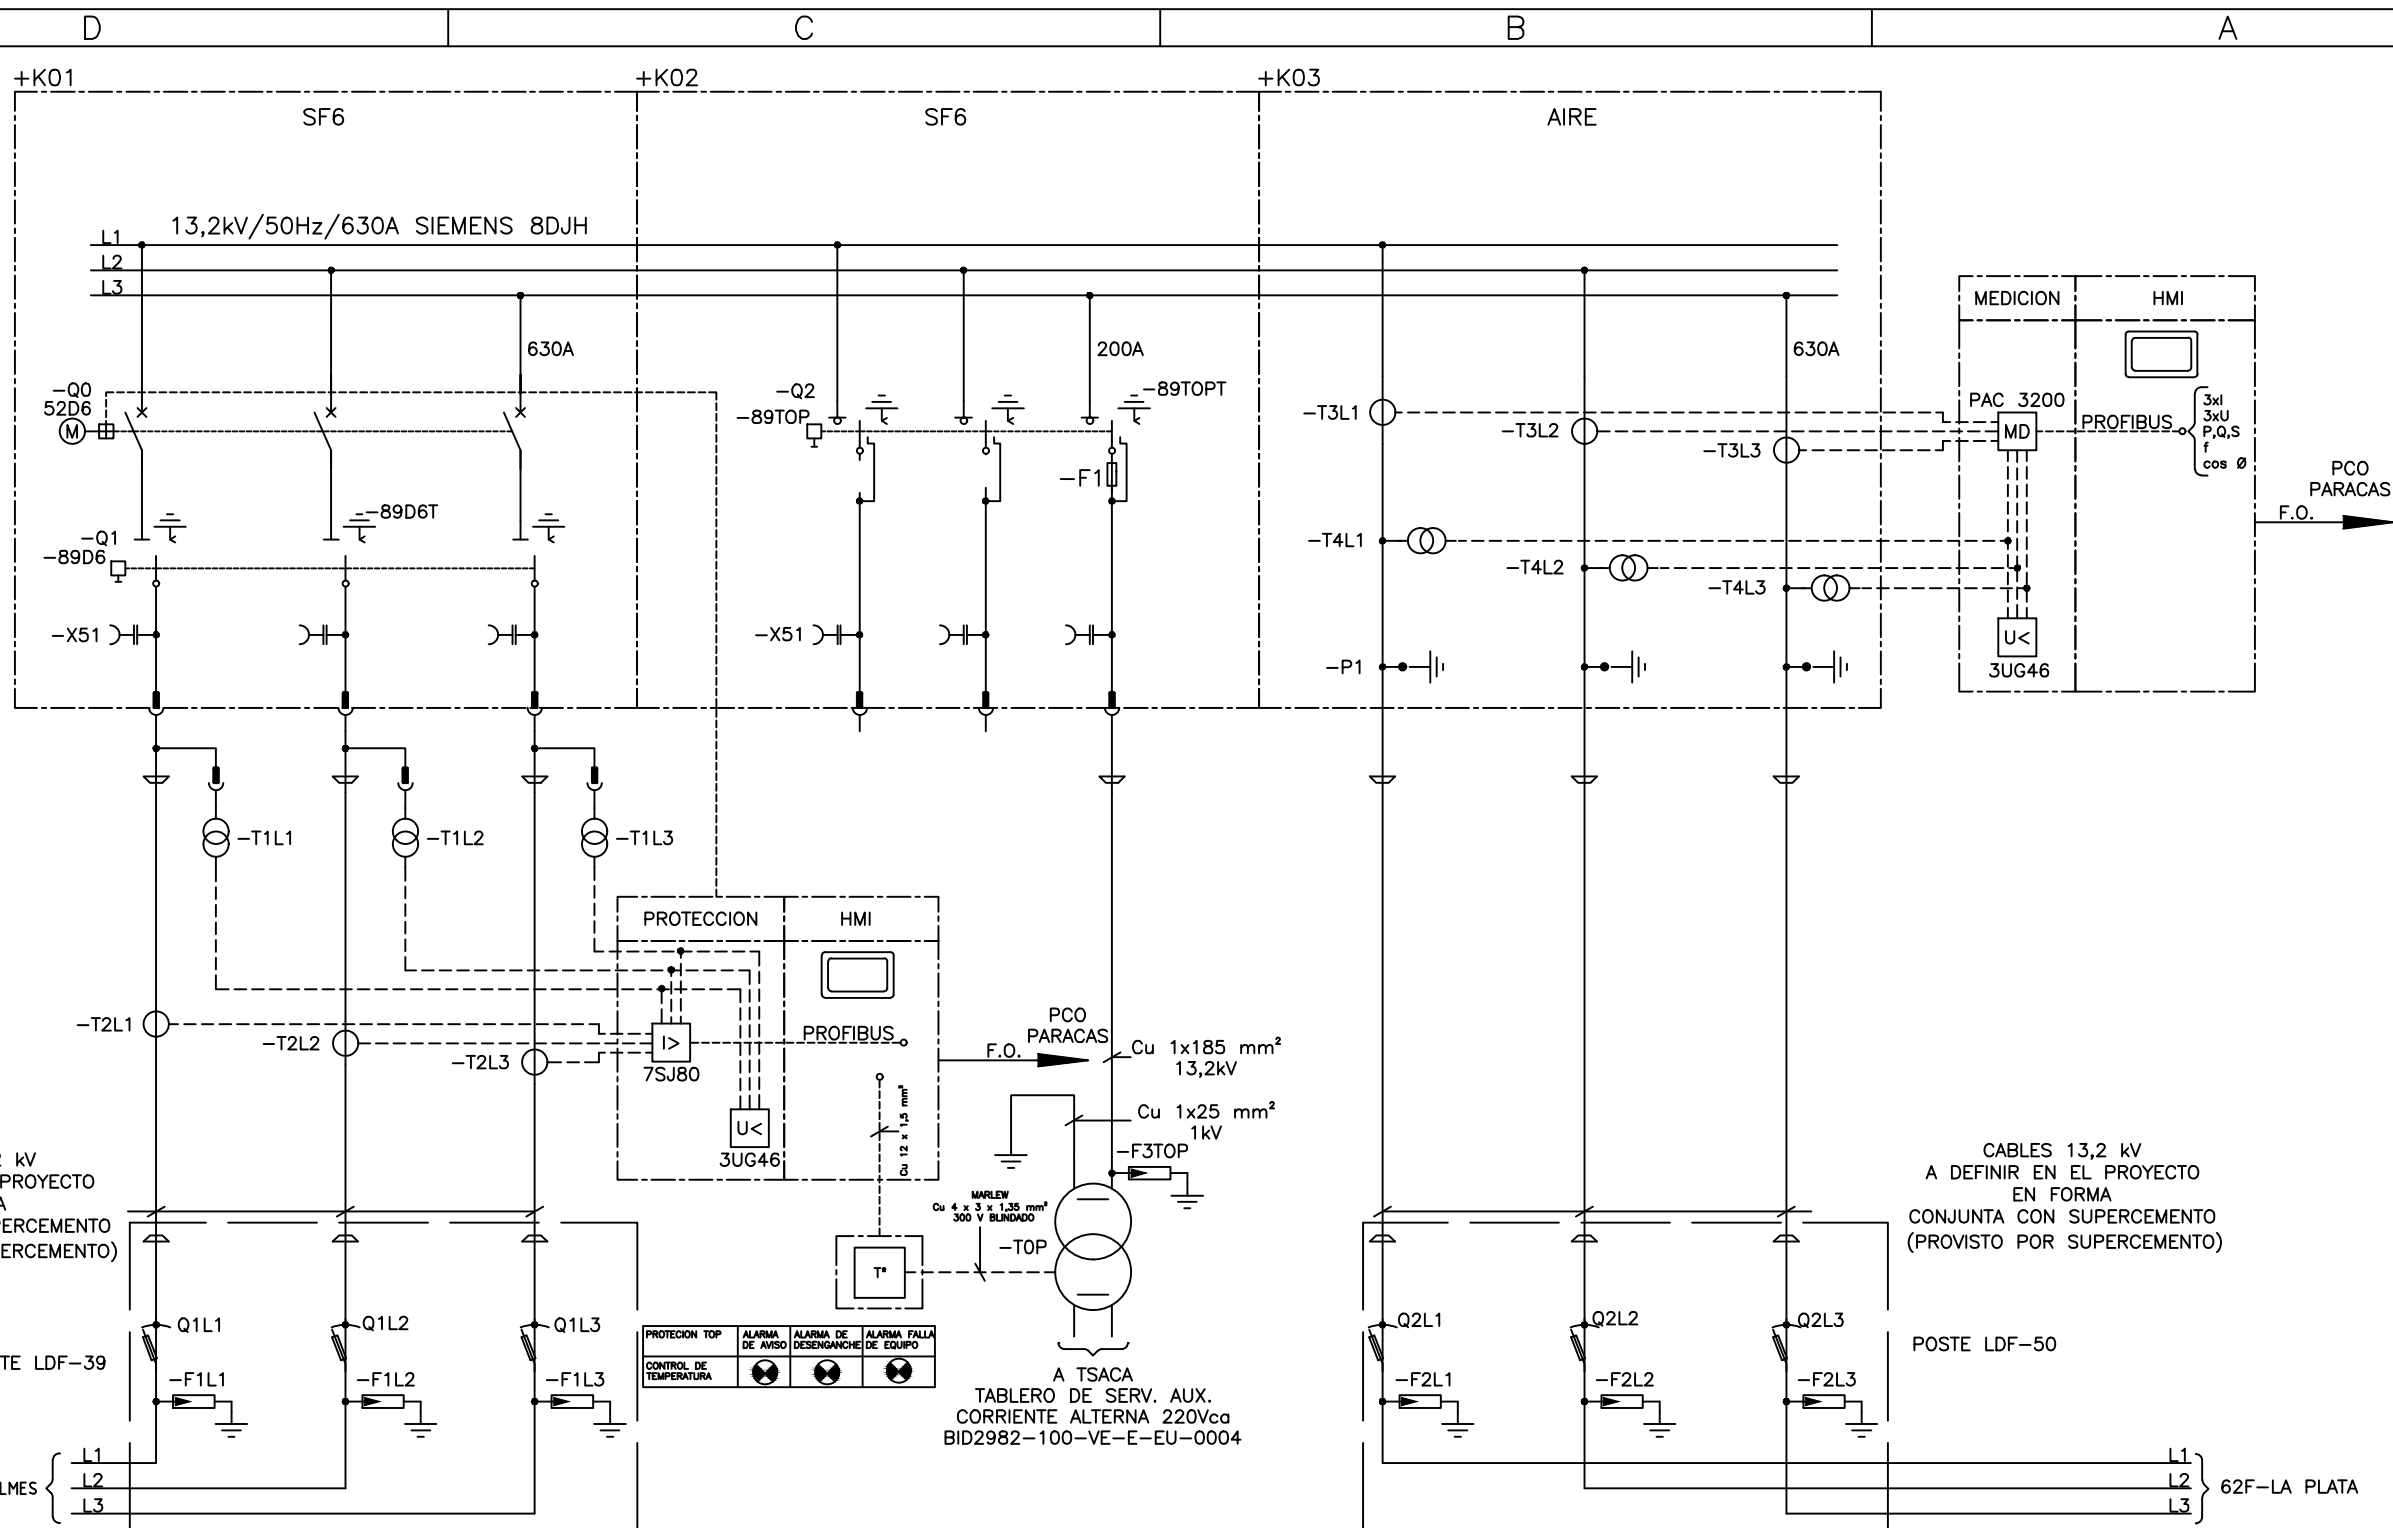

NOTA:
-EN ESTE PUESTO EL ALCANCE DE ESTA CONTRATISTA SE LIMITA AL TABLERO Y SUS COMPONENTES.
-LOS TI SE CONECTAN DENTRO DE LA CELDA
LOS TV SON DEL TIPO ENCHUFABLE Y SE CONECTAN DENTRO DE LA CELDA.

CONFORME A OBRA		FIRMA:	
		ACLARACION:	
MINISTERIO DE TRANSPORTE		Ing Juan H. Talpone Representante Técnico Siemens S.A.	
AS BUILT		FECHA:	COPIA CONTROLADA NRO.:
		03/05/19	PLANILLA:

1	CONFORME A OBRA	03/05/19	M.S.C	J.E.P.	J.H.T.	PROYECTO: MODERNIZACIÓN DEL FFCC Gral. ROCA	ARCHIVO: BID2982-100-VE-E-EU-0002_1	BID2982 - PSA VILLA ELISA		
2	APTO PARA CONSTRUCCION SEGUN OS-SC-L5-1894	05/12/17	F.N.	J.E.P.	J.H.T.	FECHA	NOMBRE	FIRMA	SISTEMA DE DISTRIBUCION EN M.T.	
3	SEGUN OS-SC-L5-1757	17/11/17	L.M.V.	J.E.P.	J.H.T.	DIB.	09/06/15	D.BUTTORI	13,2kV LDF	
4	SEGUN OS-SC-L5-0365	05/09/17	F.N.	J.E.P.	J.H.T.	REV.	23/06/15	J.PIAGGIO	ESQUEMA TRIFILAR	
REV.	TIPO DE MODIFICACION	FECHA	EJEC.	CONTR.	APROBO	APR.	23/06/15	H.TALPONE		