

N° CONTRATISTA:

TESUR
SIEMENS

Proye.:
REV.:
APR:

REFERENCIAS:

SIMB.	REF.	DESCRIPCION	SIMB.	REF.	DESCRIPCION	SIMB.	REF.	DESCRIPCION
	+JA01 +JA03	CELDA DE MEDIA TENSION AISLADA EN GAS SF6 SIEMENS 8DA12 2x25kV, UNIPOLAR, 50Hz, 25kA CELDA ENTRADA DE LINEA CON INTERRUPTOR 1250A		-F1L1 -F1L2	DESCARGADOR DE SOBRETENSION 45kV, 10kA, Uc=36kV, TAMAÑO S3, CONNEX PFISTERER		50-x	MÁXIMA CORRIENTE POR TIEMPO DEFINIDO SIEMENS 75T63
	+JA02 +JA04 +JA05	CELDA DE MEDIA TENSION AISLADA EN GAS SIEMENS 8DA12 2x25kV, UNIPOLAR, 50Hz, 25kA CELDA SALIDA DE LINEA CON SECCIONADOR 1250A		-F2L1 -F2L2	DESCARGADOR DE SOBRETENSION POLIMERICO 36kV, 10kA, DOSEN		50BF	FALLA INTERRUPTOR SIEMENS 75T63
	-Q1,-Q2,-Q3,-Q4, -Q5	SECCIONADOR DE TRES POSICIONES 1250A SIEMENS MANDO MOTORIZADO 110Vcc		-F3	DESCARGADOR DE SOBRETENSION 3kV, In=1500A, Icc=50kA SIEMENS SITRAS SCD		51	PROTECCION DE SOBRECORRIENTE DE TIEMPO INVERSO SIEMENS 75T63
	-Q6,-Q7	INTERRUPTOR DE POTENCIA AL VACIO 1250A SIEMENS 31,5kA MANDO MOTORIZADO 110Vcc		-F4	DESCARGADOR DE SOBRETENSION OZn, 42 kV, 10kA, MC LEAN		74TC	SUPERVISIÓN DE CIRCUITO DE DISPARO SIEMENS 75T63
	-Q11	SECCIONADOR FUSIBLE UNIPOLAR BAJO CARGA LAGO LVPIVru COMANDO MANUAL, FUSIBLE 2A		-AT9 -AT10	AUTOTRANSFORMADOR EN ACEITE 50kV/25kV CHINA RAILWAY 6000 kVA ONAN		79	RECIERRE SIEMENS 75T63
	-T1L1 -T1L2	TRANSFORMADOR DE CORRIENTE SIEMENS 4MC4 (1) NUCLEO DE PROTECCION 1250A/1A ext. 120% 2,5 VA Cl. 5P10/1 (dual clase) (2) NUCLEO DE MEDICION 600-1200A/1A 2,5 VA Cl. 0.5 FS5		-TOA	TRANSFORMADOR DE OPERACION AUXILIAR 27,5kV/0,22kV 25 kVA MONOFASICO, TIPO SECO, TRAMAQ		MD	MULTIMEDIDOR DIGITAL SIEMENS SENTRON PAC 3200
				21	PROTECCION DE DISTANCIA SIEMENS 75T63		LC	LINEA DE CONTACTO
	-T5L1 -T5L2	TRANSFORMADOR DE TENSION SIEMENS 4MU3 27,5kV/0,1kV 10 VA Cl. 3P/0,5 (dual clase)		25	VERIFICACION DE SINCRONISMO SIEMENS 75T63		LA	LINEA DE ALIMENTACION
				27	PROTECCION DE MINIMA TENSION SIEMENS 75T63		LP	LINEA DE PROTECCION
				49	PROTECCION DE SOBRECARGA TERMICA SIEMENS 75T63		VA	VIA ASCENDENTE
	-X51 -X52	DETECTOR DE TENSION CAPACITIVO SIEMENS SISTEMA LRM					VD	VIA DESCENDENTE
	-S2 -S3	TERMINAL PFISTERER CONEX						
	HMI	PANEL DE OPERACIÓN LOCAL (SALA TABLEROS)						
	CBAL	TABLEROS DE ALARMAS DE AVISO Y DESENGANCHE						

	CONFORME A OBRA	21/11/19	A.N.	A.N.	J.H.T
	RESP 0355-E-0230-19	08/05/19	M.S.C.	J.E.P.	J.H.T.
	APTO PARA CONSTRUCCION	12/06/18	F.N.	J.E.P.	J.H.T.
	PARA APROBACIÓN	13/09/16	D.S.B.	J.E.P.	J.H.T.
REV.	TIPO DE MODIFICACION	FECHA	EJEC.	CONTR.	APROBO

PROYECTO: MODERNIZACIÓN DEL FFCC Gral. ROCA					
	FECHA	NOMBRE	FIRMA	BID2982 - PSE LA PLATA SISTEMA DE ALIMENTACION DE TRACCION 25 kV ESQUEMA UNI/BIFILAR	
DIB.	26/11/15	D. BUTTORI			
REV.	26/11/15	J. PIAGGIO			
APR.	26/11/15	H. TALPONE			
Hojas:		Esc.:			
1/2		S/E			
Tolerancias:			Sustituye a:		Sustituido por:
			INFORMACION CONFIDENCIAL PROHIBIDA SU DIVULGACION		ARCHIVO: BID2982-100-LP-E-EU-0001_I
			Se reserva la propiedad de este diseño y por lo tanto no puede ser reproducido o cedido a terceros sin su autorización escrita.		Plano N°
			BID2982-100-LP-E-EU-0001		A3
					Rev. I

CONFORME A OBRA

MINISTERIO DE TRANSPORTE

AS BUILT

FIRMA:

ACLARACIÓN:

Ing Juan H. Talpone
Representante Técnico
Siemens S.A.

FECHA:

OS APROBACION NRO.:

PLANILLA:

N° CONTRATISTA:

SIEMENS


TESUR

APR:

Proye.:

1

2

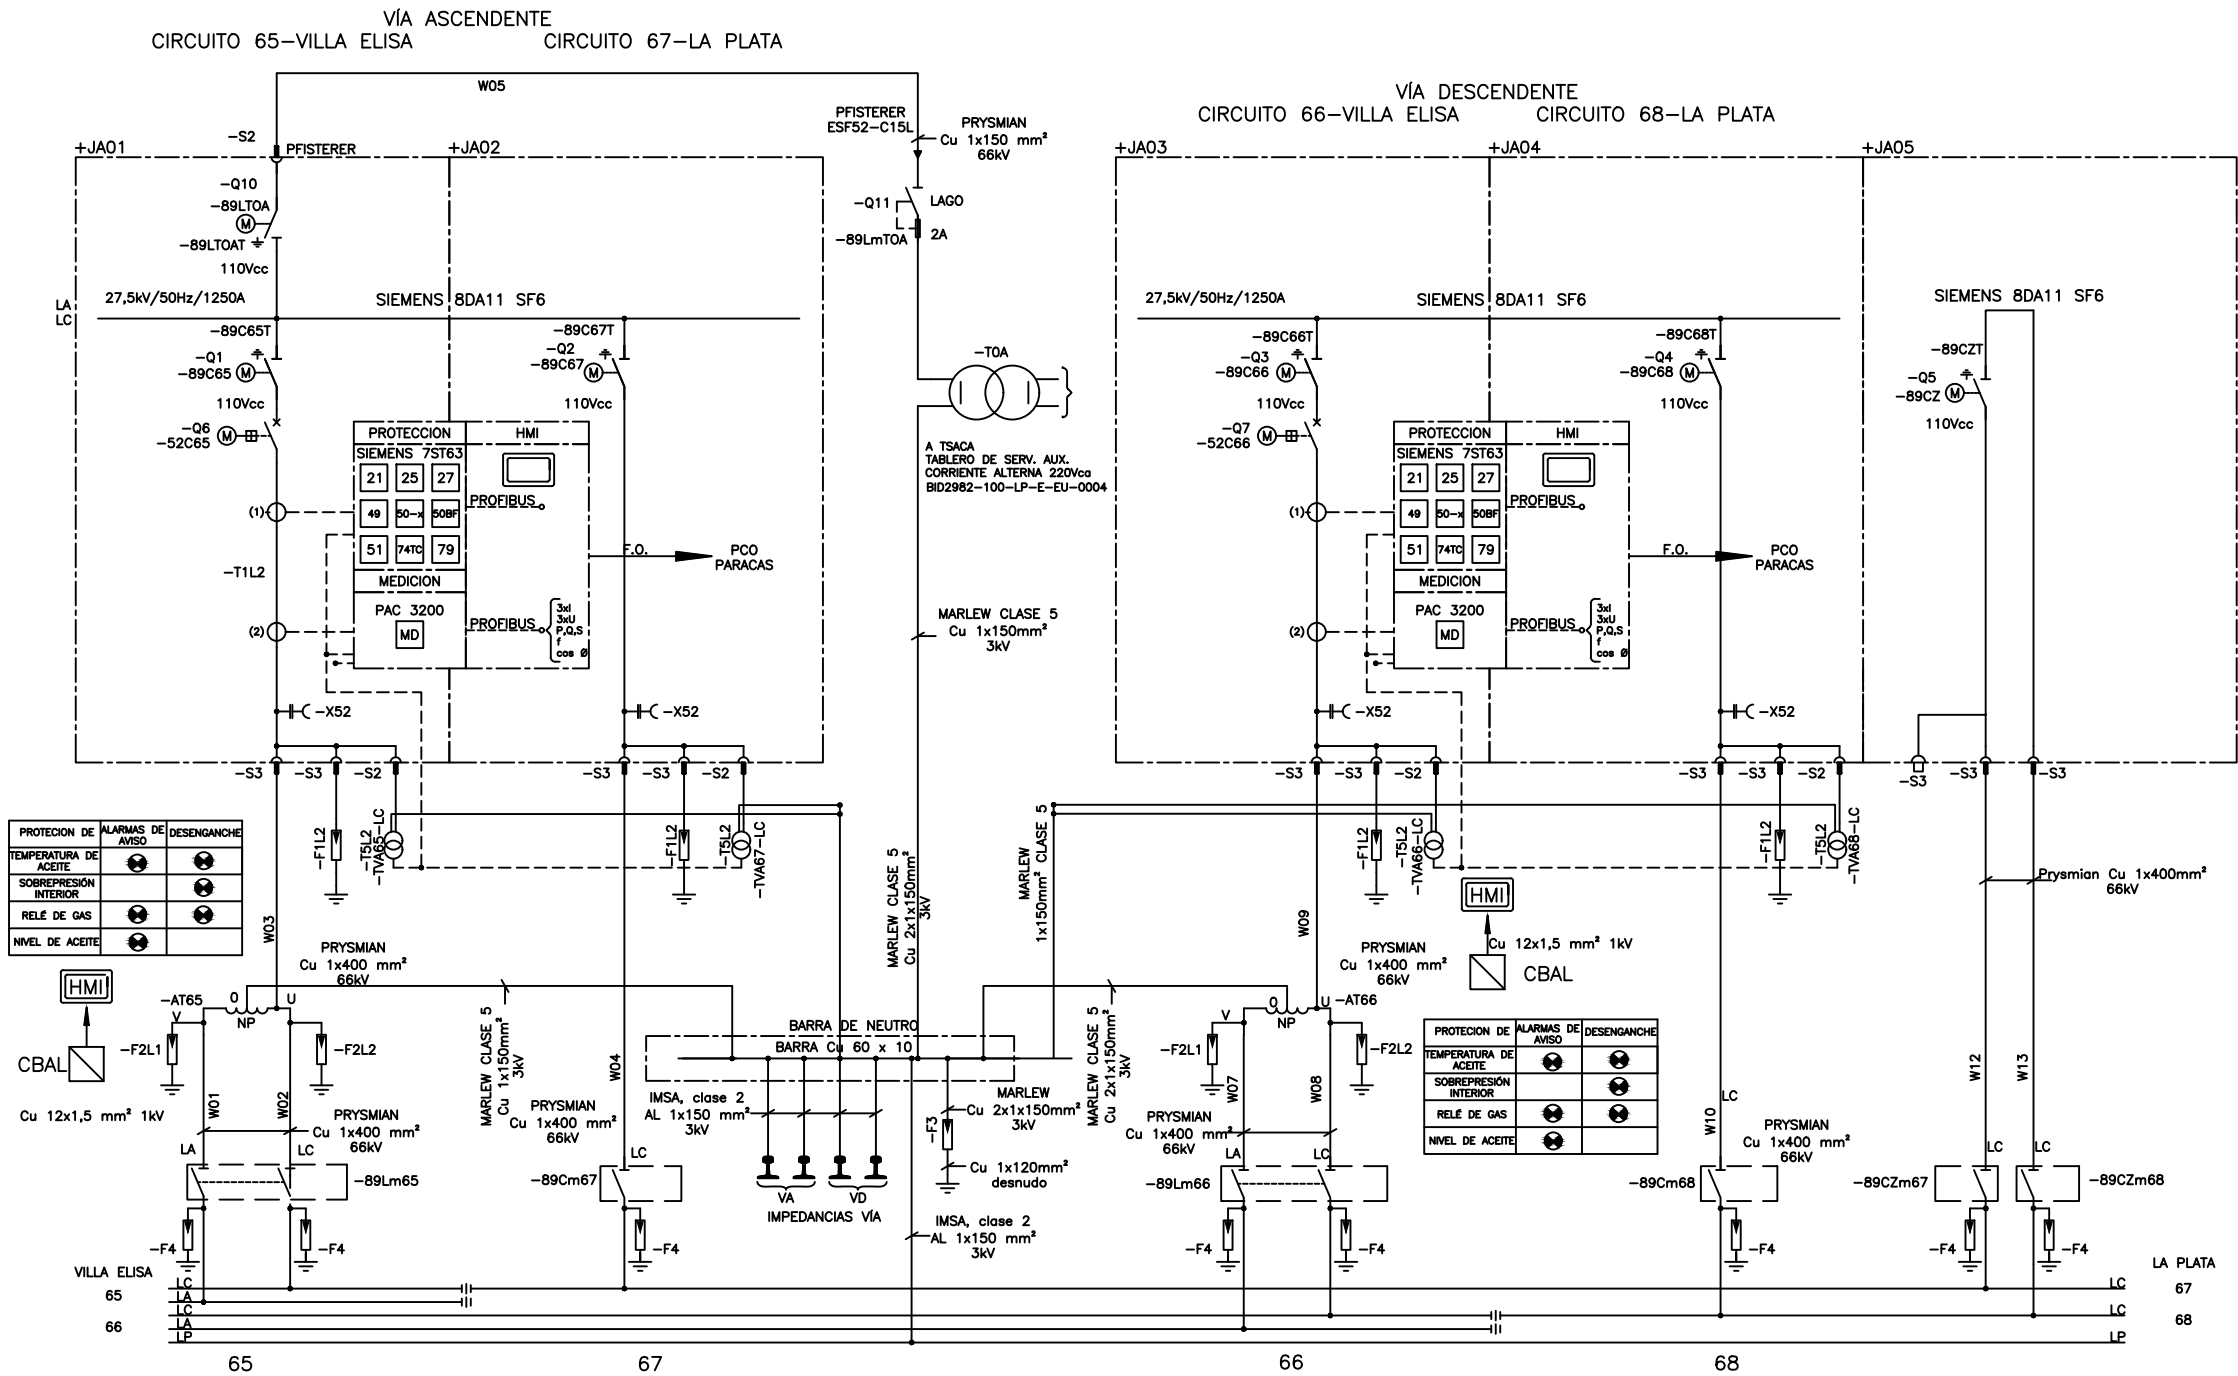

CONFORME A OBRA		FIRMA:	
 MINISTERIO DE TRANSPORTE		ACLARACION: Ing Juan H. Talpone Representante Técnico Siemens S.A.	
		FECHA:	OS APROBACION NRO.:
AS BUILT		PLANILLA:	

1	CONFORME A OBRA	21/11/19	A.N.	A.N.	J.H.T	PROYECTO: MODERNIZACIÓN DEL FFCC Gral. ROCA	ARCHIVO: BID2982-100-LP-E-EU-0001_I	BID2982 - PSE LA PLATA	
1	RESP 0355-E-0230-19	08/05/19	M.S.C.	J.E.P.	J.H.T.	FECHA	NOMBRE	SISTEMA DE ALIMENTACION DE TRACCION	
0	APTO PARA CONSTRUCCIÓN	12/06/18	F.N.	J.E.P.	J.H.T	DIB.	26/11/15	25 kV	
0	PARA APROBACIÓN	26/11/15	D.S.B.	J.E.P.	J.H.T	REV.	26/11/15	ESQUEMA UNI/BIFILAR	
REV.	TIPO DE MODIFICACION	FECHA	EJEC.	CONTR.	APROBO	APR.	26/11/15		