

2

1

TESUR

PROYECTO: MODERNIZACIÓN DEL FFCC Gral. ROCA			
	FECHA	NOMBRE	FIRMA
DIB.	22/12/15	S.DIAZ	
REV.	22/12/15	J.PIAGGIO	
APR.	22/12/15	H.TALPONE	
Hojas: 1/2		Esc.: S/E	
BID2982 – SE QUILMES SISTEMA DE DISTRIBUCIÓN 13,2kV LDF ESQUEMA UNIFILAR			
Tolerancias: —		Sustituye a: —	Sustituido por: —
 MINISTERIO DE TRANSPORTE		INFORMACION CONFIDENCIAL PROHIBIDA SU DIVULGACION Se reserva la propiedad de este diseño y por lo tanto no puede ser reproducido o cedido a terceros sin su autorización escrita.	ARCHIVO: BID2982–100–SE–E–EU–0003_I Plano N° BID2982–100–SE–E–EU–0003
		A3	Rev. I

CONFORME A OBRA



MINISTERIO DE TRANSPORTE

AS BUILT

FIRMA:

ACLARACION:

FECHA:

OS APROBACION NRO.:


PLANILLA:

Ing. Juan H. Talpone

Representante Técnico

Siemens S.A.

10/04/19

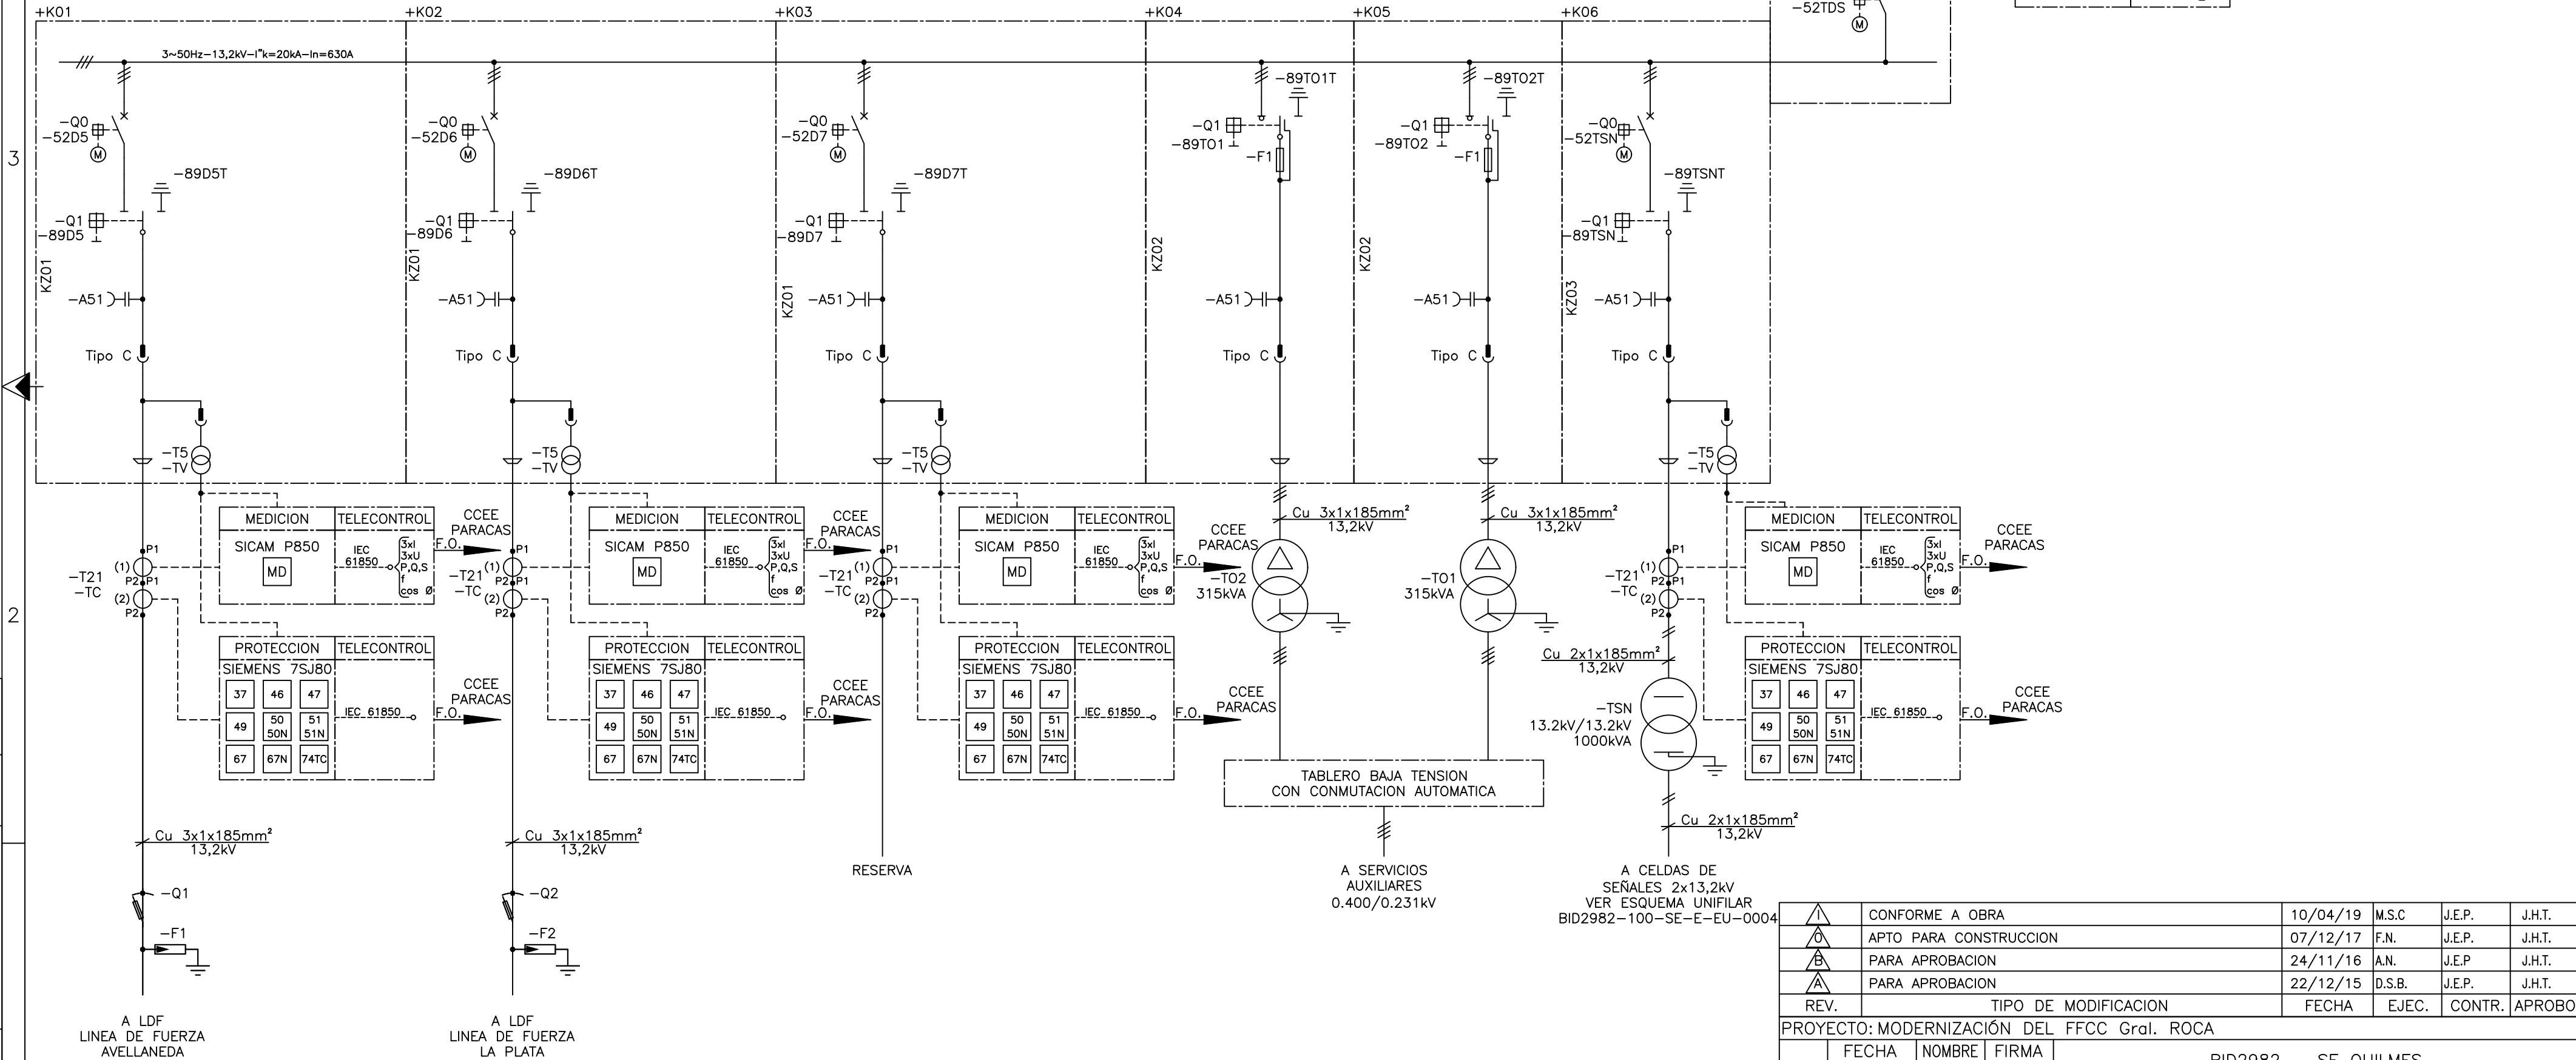

VER ESQUEMA UNIFILAR
BID2982-100-SE-E-EU-0001

DE TR-D
TRANS. DE DISTRIBUCION
132/13.2kV
10MVA

DE PROTECCION
DIFERENCIAL
SIEMENS 7UT613
TR-D

PROTECCION SIEMENS 7SJ80			TELECONTROL		
37	46	47	IEC 61850 3xU P,Q,S f cos φ		
49	50	51			
67	67N	74TC			

MEDICION		TELECONTROL	
SICAM P850		IEC 61850	
MD		3xI 3xU P,Q,S f cos φ	

	CONFORME A OBRA	10/04/19	M.S.C	J.E.P.	J.H.T.
	APTO PARA CONSTRUCCION	07/12/17	F.N.	J.E.P.	J.H.T.
	PARA APROBACION	24/11/16	A.N.	J.E.P.	J.H.T.
	PARA APROBACION	22/12/15	D.S.B.	J.E.P.	J.H.T.
REV.	TIPO DE MODIFICACION	FECHA	EJEC.	CONTR.	APROBO

PROYECTO: MODERNIZACION DEL FFCC Gral. ROCA			BID2982 - SE QUILMES		
FECHA		NOMBRE	SISTEMA DE DISTRIBUCION 13,2 kV LDF ESQUEMA UNIFILAR		
DIB.	22/12/15	S.DIAZ			
REV.	22/12/15	J.PIAGGIO			
APR.	22/12/15	H.TALPONE			
Hojas:		Esc.:			
2/2		S/E			
Tolerancias: -			Sustituye a: -		Sustituido por: -
 MINISTERIO DE TRANSPORTE			INFORMACION CONFIDENCIAL PROHIBIDA SU DIVULGACION Se reserva la propiedad de este diseño y por lo tanto no puede ser reproducido o cedido a terceros sin su autorización escrita.		ARCHIVO: BID2982-100-SE-E-EU-0003_I
			Plano N°		A2
			BID2982-100-SE-E-EU-0003		Rev. 1

N° CONTRATISTA:

Proye.:

APR:

REV.:

SIEMENS

TESUR