

N° CONTRATISTA:

SIEMENS

TESUR

APR:

REV.:

Proye.:

REFERENCIAS:

SIMB.	REF.	DESCRIPCION	SIMB.	REF.	DESCRIPCION
	+K01 +K02 +K03	CELDA DE MEDIA TENSION AISLADA EN GAS SIEMENS 8DJH 2x13,2kV, 50Hz, 20kA CELDA SALIDA CON INTERRUPTOR, TIPO L 630A		37	MONITOR DE BAJA CORRIENTE SIEMENS 7SJ80
	+K04	CELDA DE MEDIA TENSION AISLADA EN GAS SIEMENS 8DJH 2x13,2kV, 50Hz, 20kA CELDA DE MEDICION, TIPO M 630A		46	PROTECCION SOBRECORRIENTE DE SEC. INVERSA SIEMENS 7SJ80
	-Q1	SECCIONADOR DE TRES POSICIONES SIEMENS MANDO MANUAL		47	RELE DE TENSION PARA SECUENCIA DE FASES SIEMENS 7SJ80
	-Q0	INTERRUPTOR DE POTENCIA AL VACIO 630A SIEMENS 25kA MANDO MOTORIZADO 110Vcc.		49	PROTECCION DE SOBRECARGA TERMICA SIEMENS 7SJ80
	-T21 (Fase L1,L3)	TRANSFORMADOR DE CORRIENTE SIEMENS (1) 30A/5A 2.5 VA Cl. 3FS5 (2) 30A/5A 2.5 VA Cl. 10P10		50 50N	PROTECCION DE SOBRECORRIENTE DE TIEMPO DEFINIDO FASE/TIERRA SIEMENS 7SJ80
	-T11 (Fase L1,L3)	TRANSFORMADOR DE CORRIENTE SIEMENS (1) 100A/5A 10 VA Cl. 0,5FS5		51 51N	PROTECCION DE SOBRECORRIENTE DE TIEMPO INVERSO FASE/TIERRA SIEMENS 7SJ80
	-T5	TRANSFORMADOR DE TENSION SIEMENS 4MT8 13,2/√3kV / 0,11/√3kV 20 VA Cl. 0,5FS5		67	PROTECCION DE SOBRECORRIENTE DIRECCIONAL SIEMENS 7SJ80
	-T16	TRANSFORMADOR DE TENSION SIEMENS 4MR14 13,2/√3kV / 0,11/√3kV 20 VA Cl. 0,5FS5		67N	PROTECCION DE SOBRECORRIENTE DIRECCIONAL PARA FALLAS A TIERRA SIEMENS 7SJ80
		PUNTO DE PUESTA A TIERRA FIJO		74TC	SUPERVISION DE CIRCUITO DE DISPARO SIEMENS 7SJ80
	-A51	DETECTOR DE TENSION CAPACITIVO SIEMENS SISTEMA LRM			
	-Q1 -Q2	SECCIONADOR DE CORTE VISIBLE 15 kV			
	-F1 -F2	DESCARGADOR DE SOBRETENSION POLIMERICO OXIDO DE ZINC 12kV; 10kA, DOSEN MOD. PV 10/12			

CONFORME A OBRA		FIRMA:	
	MINISTERIO DE TRANSPORTE	ACLARACION: Ing Juan H. Talpone Representante Técnico Siemens S.A.	
		FECHA:	OS APROBACION NRO.:
		10/04/19	
AS BUILT		PLANILLA:	

	CONFORME A OBRA	10/04/19	M.S.C	J.E.P.	J.H.T.
	APTO PARA CONSTRUCCION	07/12/17	F.N.	J.E.P.	J.H.T.
	PARA APROBACION	24/11/16	A.N.	J.E.P.	J.H.T.
	PARA APROBACION	22/12/15	D.S.B.	J.E.P.	J.H.T.
REV.	TIPO DE MODIFICACION	FECHA	EJEC.	CONTR.	APROBO

PROYECTO: MODERNIZACIÓN DEL FFCC Gral. ROCA			
FECHA	NOMBRE	FIRMA	BID2982 - SE QUILMES SISTEMA DE DISTRIBUCIÓN 13,2kV LDS ESQUEMA UNIFILAR
DIB. 22/12/15	S.DIAZ		
REV. 22/12/15	J.PIAGGIO		
APR. 22/12/15	H.TALPONE		
Hojas:	Esc.:		
1/2	S/E		
Tolerancias:	-	Sustituye a:	-
		Sustituido por: -	
	MINISTERIO DE TRANSPORTE	INFORMACION CONFIDENCIAL PROHIBIDA SU DIVULGACION Se reserva la propiedad de este diseño y por lo tanto no puede ser reproducido o cedido a terceros sin su autorización escrita.	ARCHIVO: BID2982-100-SE-E-EU-0004_I
		Plano N°	A3
		BID2982-100-SE-E-EU-0004	Rev. I

CONFORME A OBRA



MINISTERIO DE TRANSPORTE

AS BUILT

FIRMA:

ACLARACION:

FECHA:

OS APROBACION NRO.:

PLANILLA:



Ing Juan H. Talpone

Representante Técnico

Siemens S.A.

10/04/19

DE TSN
TRANSF. DE SEÑALES
13,2/13,2kV 1000kVA
VER ESQUEMA UNIFILAR
BID2982-100-SE-E-EU-0003

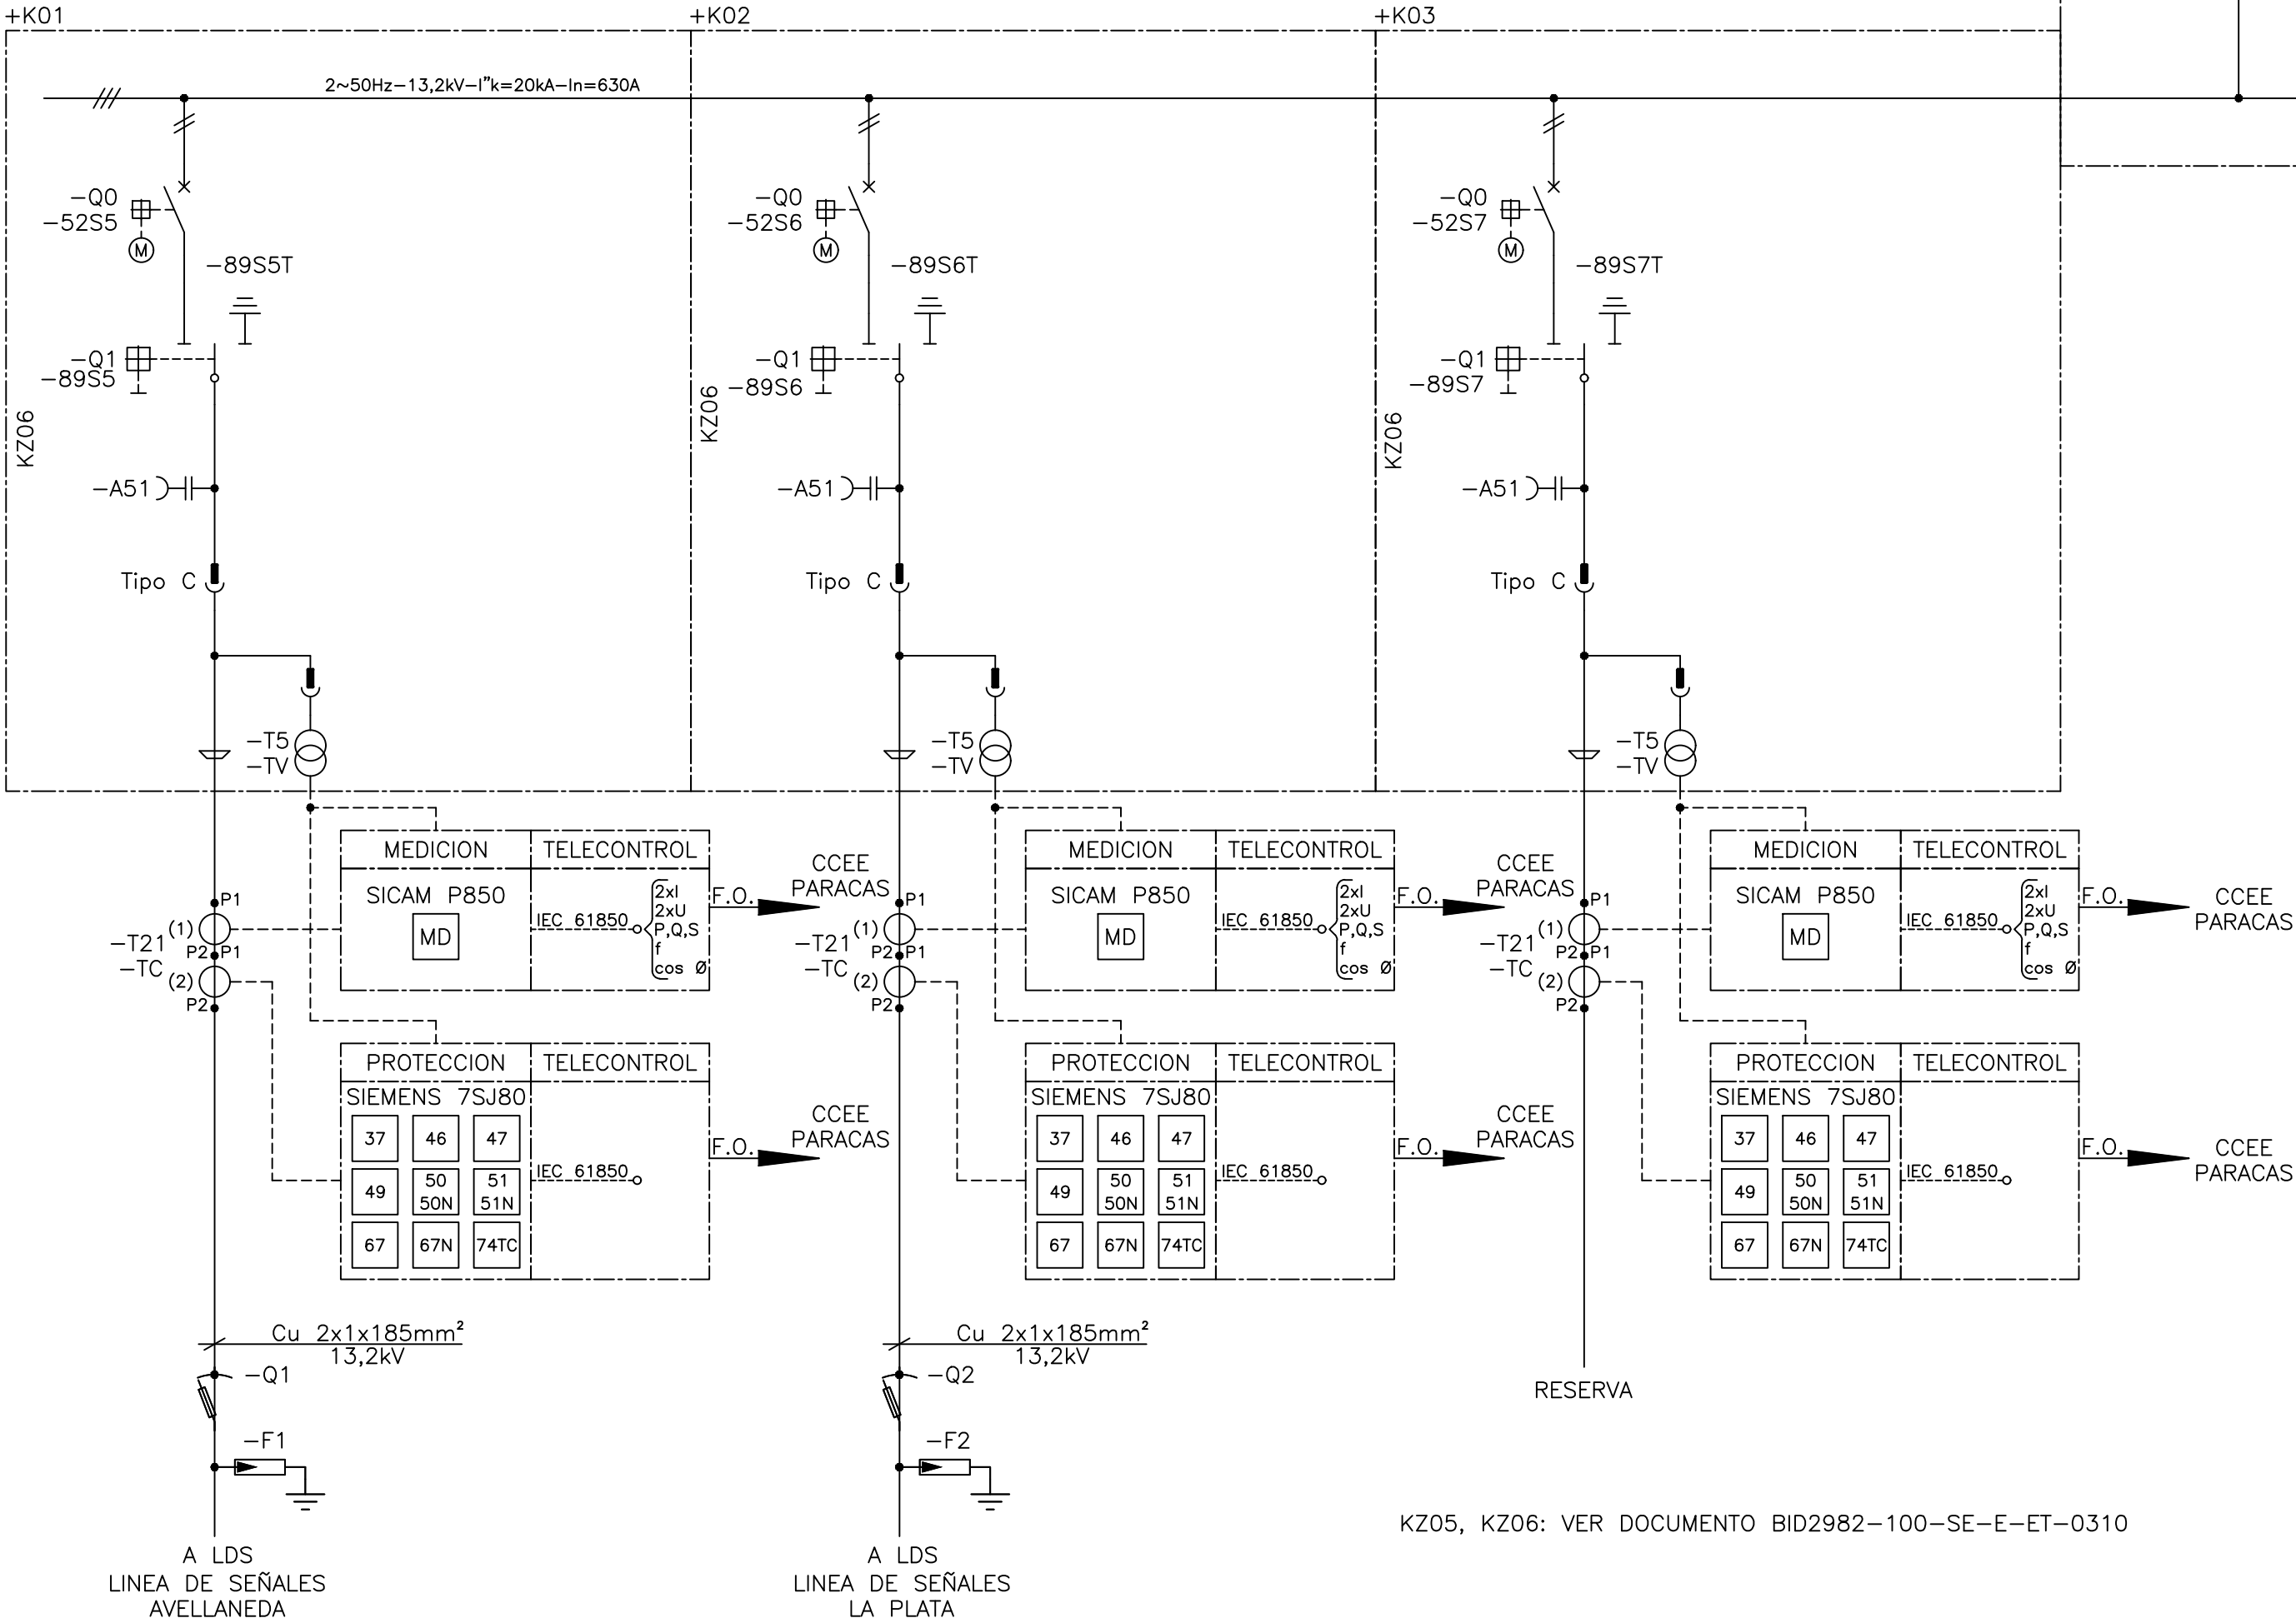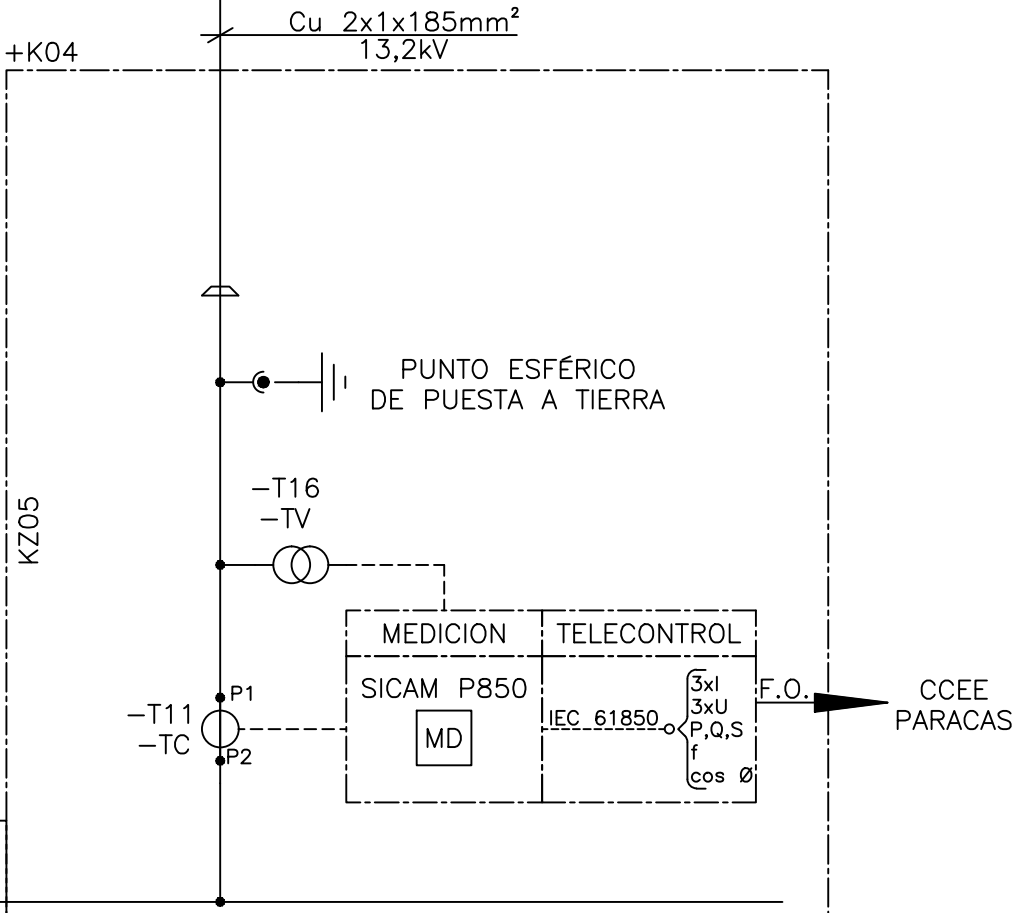

KZ05, KZ06: VER DOCUMENTO BID2982-100-SE-E-ET-0310

	CONFORME A OBRA	10/04/19	M.S.C	J.E.P.	J.H.T.
	APTO PARA CONSTRUCCION	07/12/17	F.N.	J.E.P.	J.H.T.
	PARA APROBACION	24/11/16	A.N.	J.E.P.	J.H.T.
	PARA APROBACION	22/12/15	D.S.B.	J.E.P.	J.H.T.
REV.	TIPO DE MODIFICACION	FECHA	EJEC.	CONTR.	APROBO

PROYECTO: MODERNIZACION DEL FFCC Gral. ROCA

FECHA	NOMBRE	FIRMA
DIB. 22/12/15	S.DIAZ	
REV. 22/12/15	J.PIAGGIO	
APR. 22/12/15	H.TALPONE	
Hojas:	Esc.:	
2/2	S/E	

BID2982 - SE QUILMES
SISTEMA DE DISTRIBUCION
13,2 kV LDS
ESQUEMA UNIFILAR

Tolerancias:	—	Sustituye a:	—	Sustituido por:	—
--------------	---	--------------	---	-----------------	---



MINISTERIO DE TRANSPORTE

INFORMACION CONFIDENCIAL
PROHIBIDA SU DIVULGACION
Se reserva la propiedad de este diseño y por lo tanto no puede ser reproducido o cedido a terceros sin su autorización escrita.

ARCHIVO: BID2982-100-SE-E-EU-0004_J
Plano N°
BID2982-100-SE-E-EU-0004

A2
Rev.
I