


	CONFORME A OBRA	10/01/18	F.NICOLAU	J.E.P.	J.H.T.	
	APTO PARA CONSTRUCCION	06/04/18	F.NICOLAU	J.E.P.	J.H.T.	
	COLOCACIÓN DE NOMBRES SEGÚN FFCC ROCA	08/06/17	L.M.V.	L.M.V.	J.H.T.	
	PARA APROBACIÓN	22/07/16	D.S.B.	J.E.P.	J.H.T.	
REV.	TIPO DE MODIFICACION		FECHA	EJEC.	CONTR.	APROBO

PROYECTO: MODERNIZACIÓN DEL FFCC Gral. ROCA					
	FECHA	NOMBRE	FIRMA	BID2982 – SE QUILMES SISTEMA ALIMENTACION DE TRACCION 132kV ESQUEMA UNIFILAR	
DIB.	22/07/16	S.DIAZ			
REV.	22/07/16	J.PIAGGIO			
APR.	22/07/16	H.TALPONE			
Hojas:		Esc.:			
1/2		S/E			

Tolerancias: —		Sustituye a: —	Sustituido por: —	
----------------	--	----------------	-------------------	--

	MINISTERIO DE TRANSPORTE	INFORMACION CONFIDENCIAL PROHIBIDA SU DIVULGACION	ARCHIVO: BID2982-100-SE-E-EU-0001_I	A2
		Se reserva la propiedad de este diseño y por lo tanto no puede ser reproducido o cedido a terceros sin su autorización escrita.	Plano N° BID2982-100-SE-E-EU-0001	Rev. I

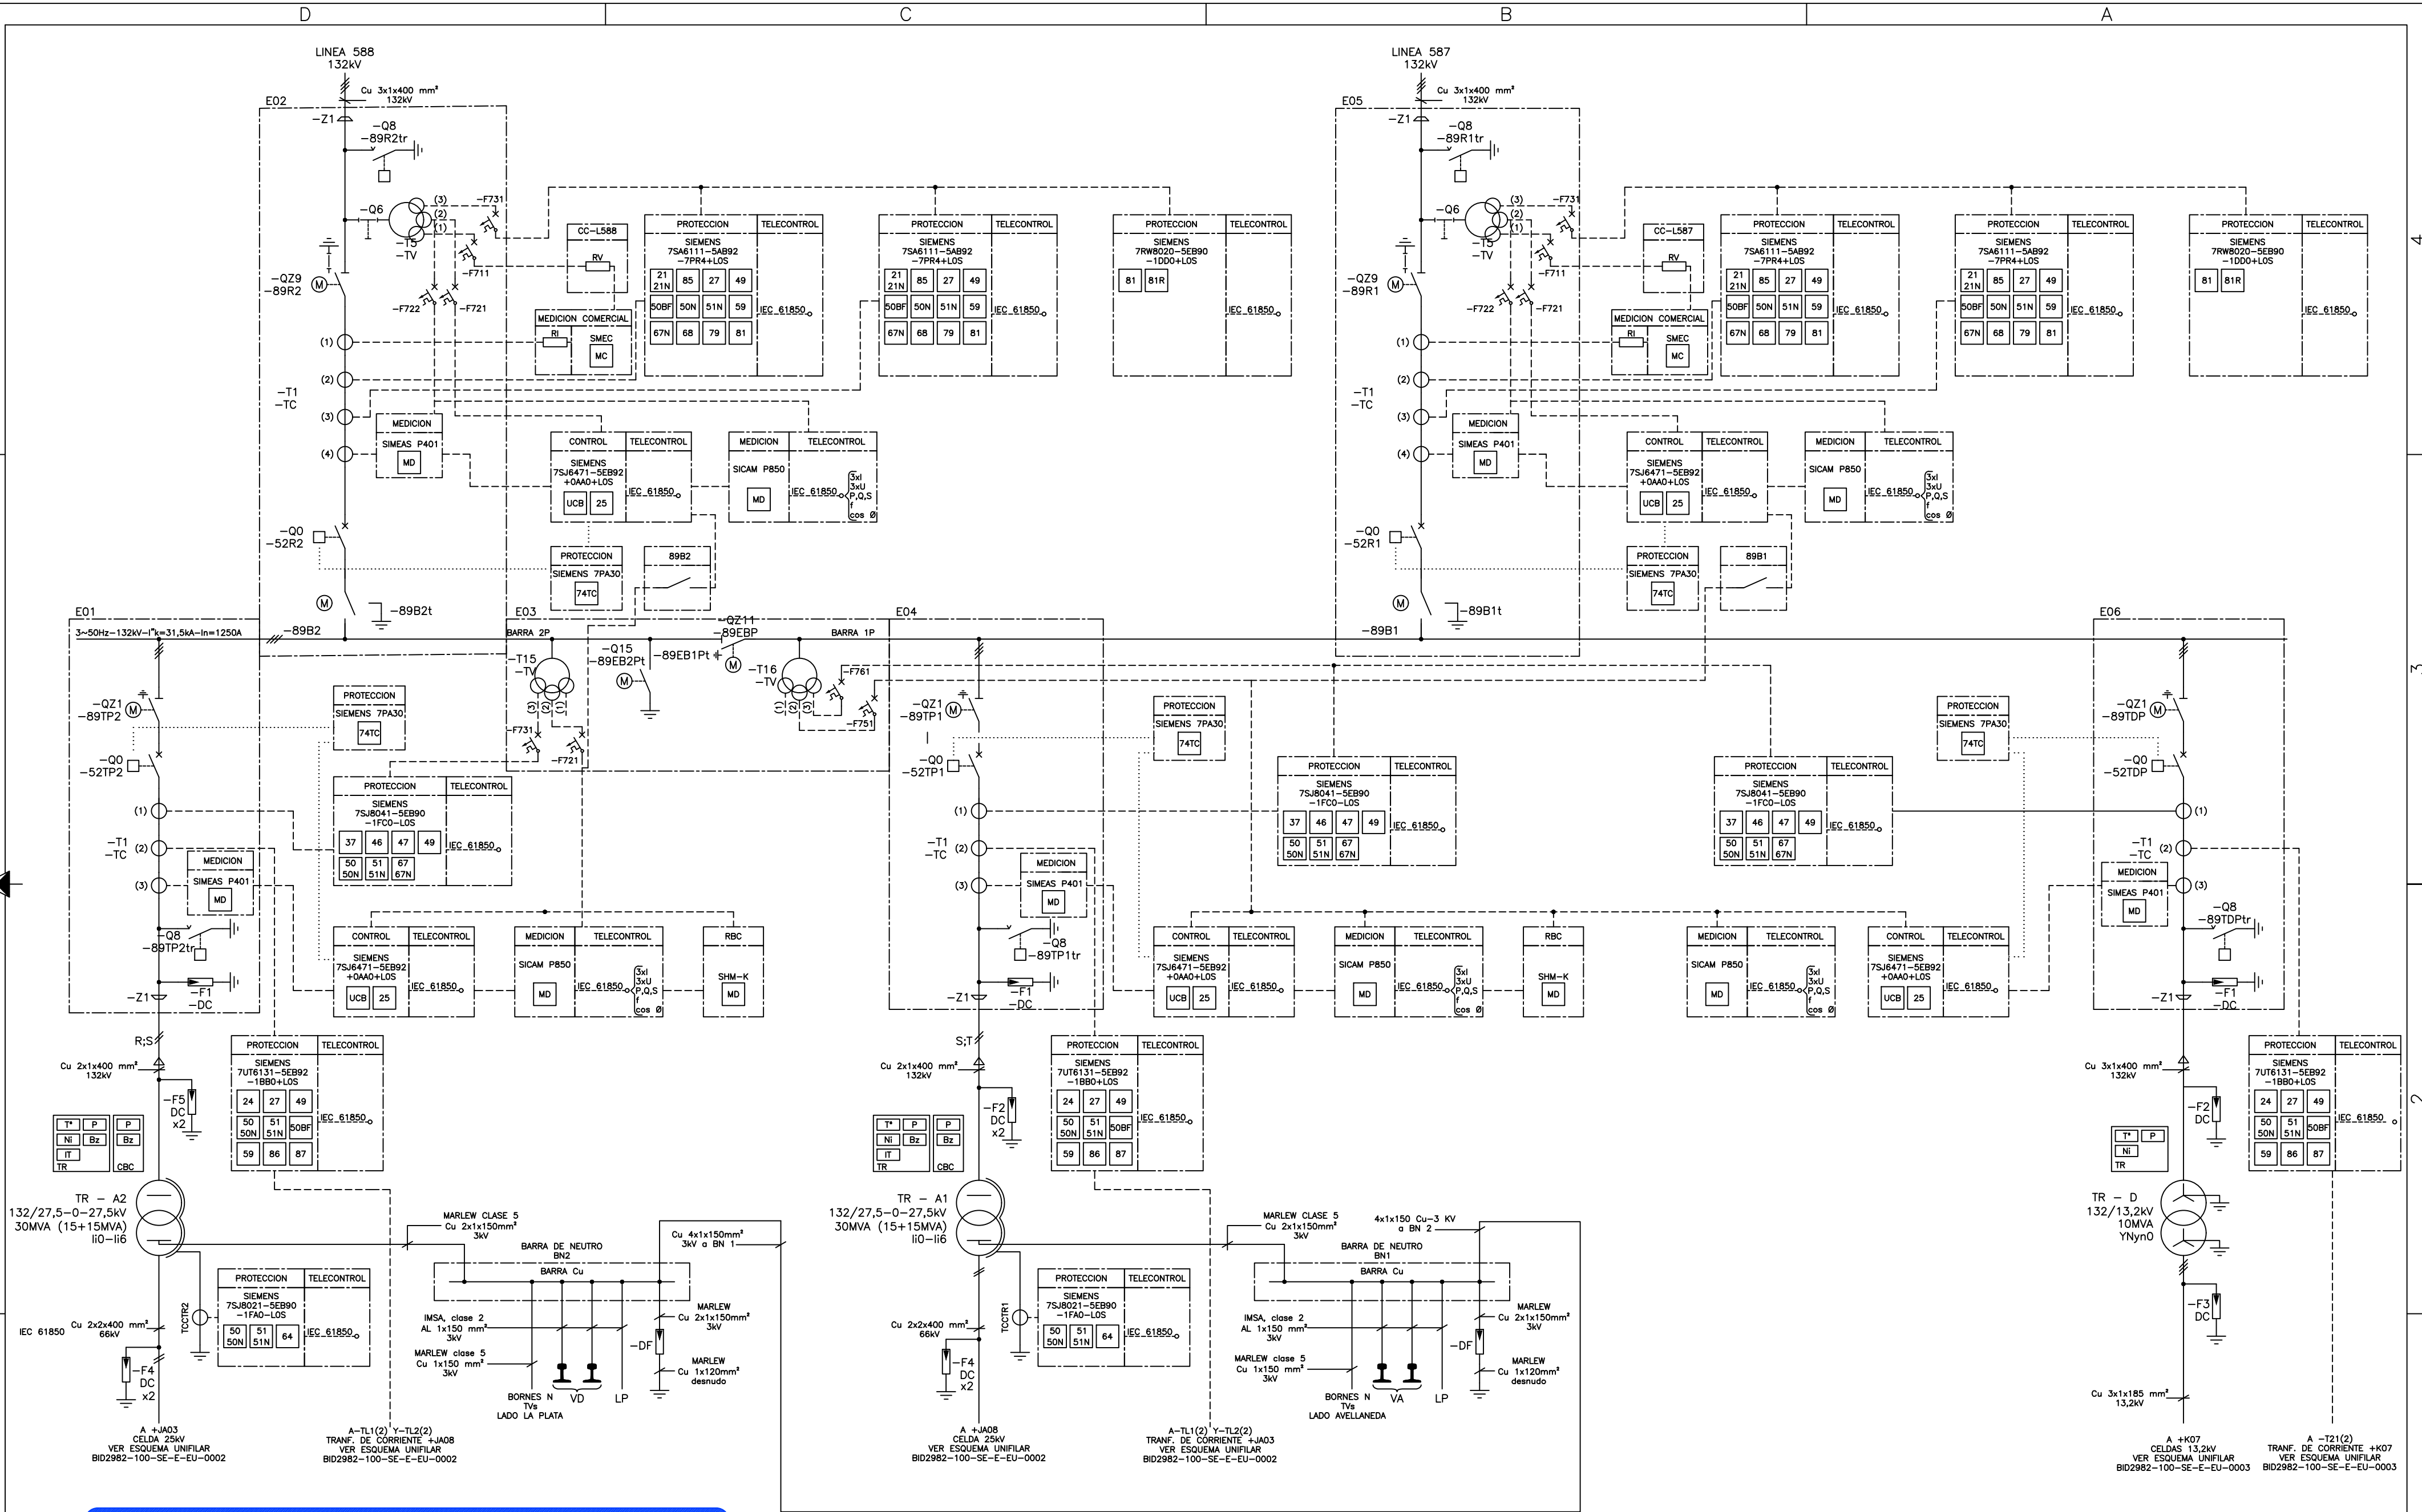

CONFORME A OBRA	
 MINISTERIO DE TRANSPORTE	
AS BUILT	
FIRMA:	
ACLAARACION:	Ing Juan H. Talpone Representante Técnico Siemens S.A.
FECHA:	10/10/18
COPIA CONTROLADA NRO.:	
PLANILLA:	

	CONFORME A OBRA	10/10/18	F.NICOLAU	J.E.P.	J.H.T.	PROYECTO: MODERNIZACIÓN DEL FFCC Gral. ROCA			ARCHIVO: BID2982-100-SE-E-EU-0001_J		BID2982 – SE QUILMES SISTEMA ALIMENTACION DE TRACCION 132 kV ESQUEMA UNIFILAR			
	APTO PARA CONSTRUCCION	06/04/18	F.NICOLAU	J.E.P.	J.H.T.		FECHA	NOMBRE	FIRMA	Hoja: 2/2			Signe: –	A2
	COLOCACIÓN DE NOMBRES SEGÚN FFCC ROCA	08/06/16	D.S.B.	J.E.P.	J.H.T.	DIB.	22/07/16	S. DIAZ						Rev.
	PARA APROBACIÓN	22/07/16	L.M.V.	J.E.P.	J.H.T.	REV.	22/07/16	J.PIAGGIO		Plano N°				
REV.	TIPO DE MODIFICACION	FECHA	EJEC.	CONTR.	APROBO	APR.	22/07/16	H.TALPONE		BID2982-100-SE-E-EU-0001				I